


下新町土地区画整理事業 画地出来形確認測量原図

縮尺 1 : 500

B N o. 1 0

平成十八年十一月

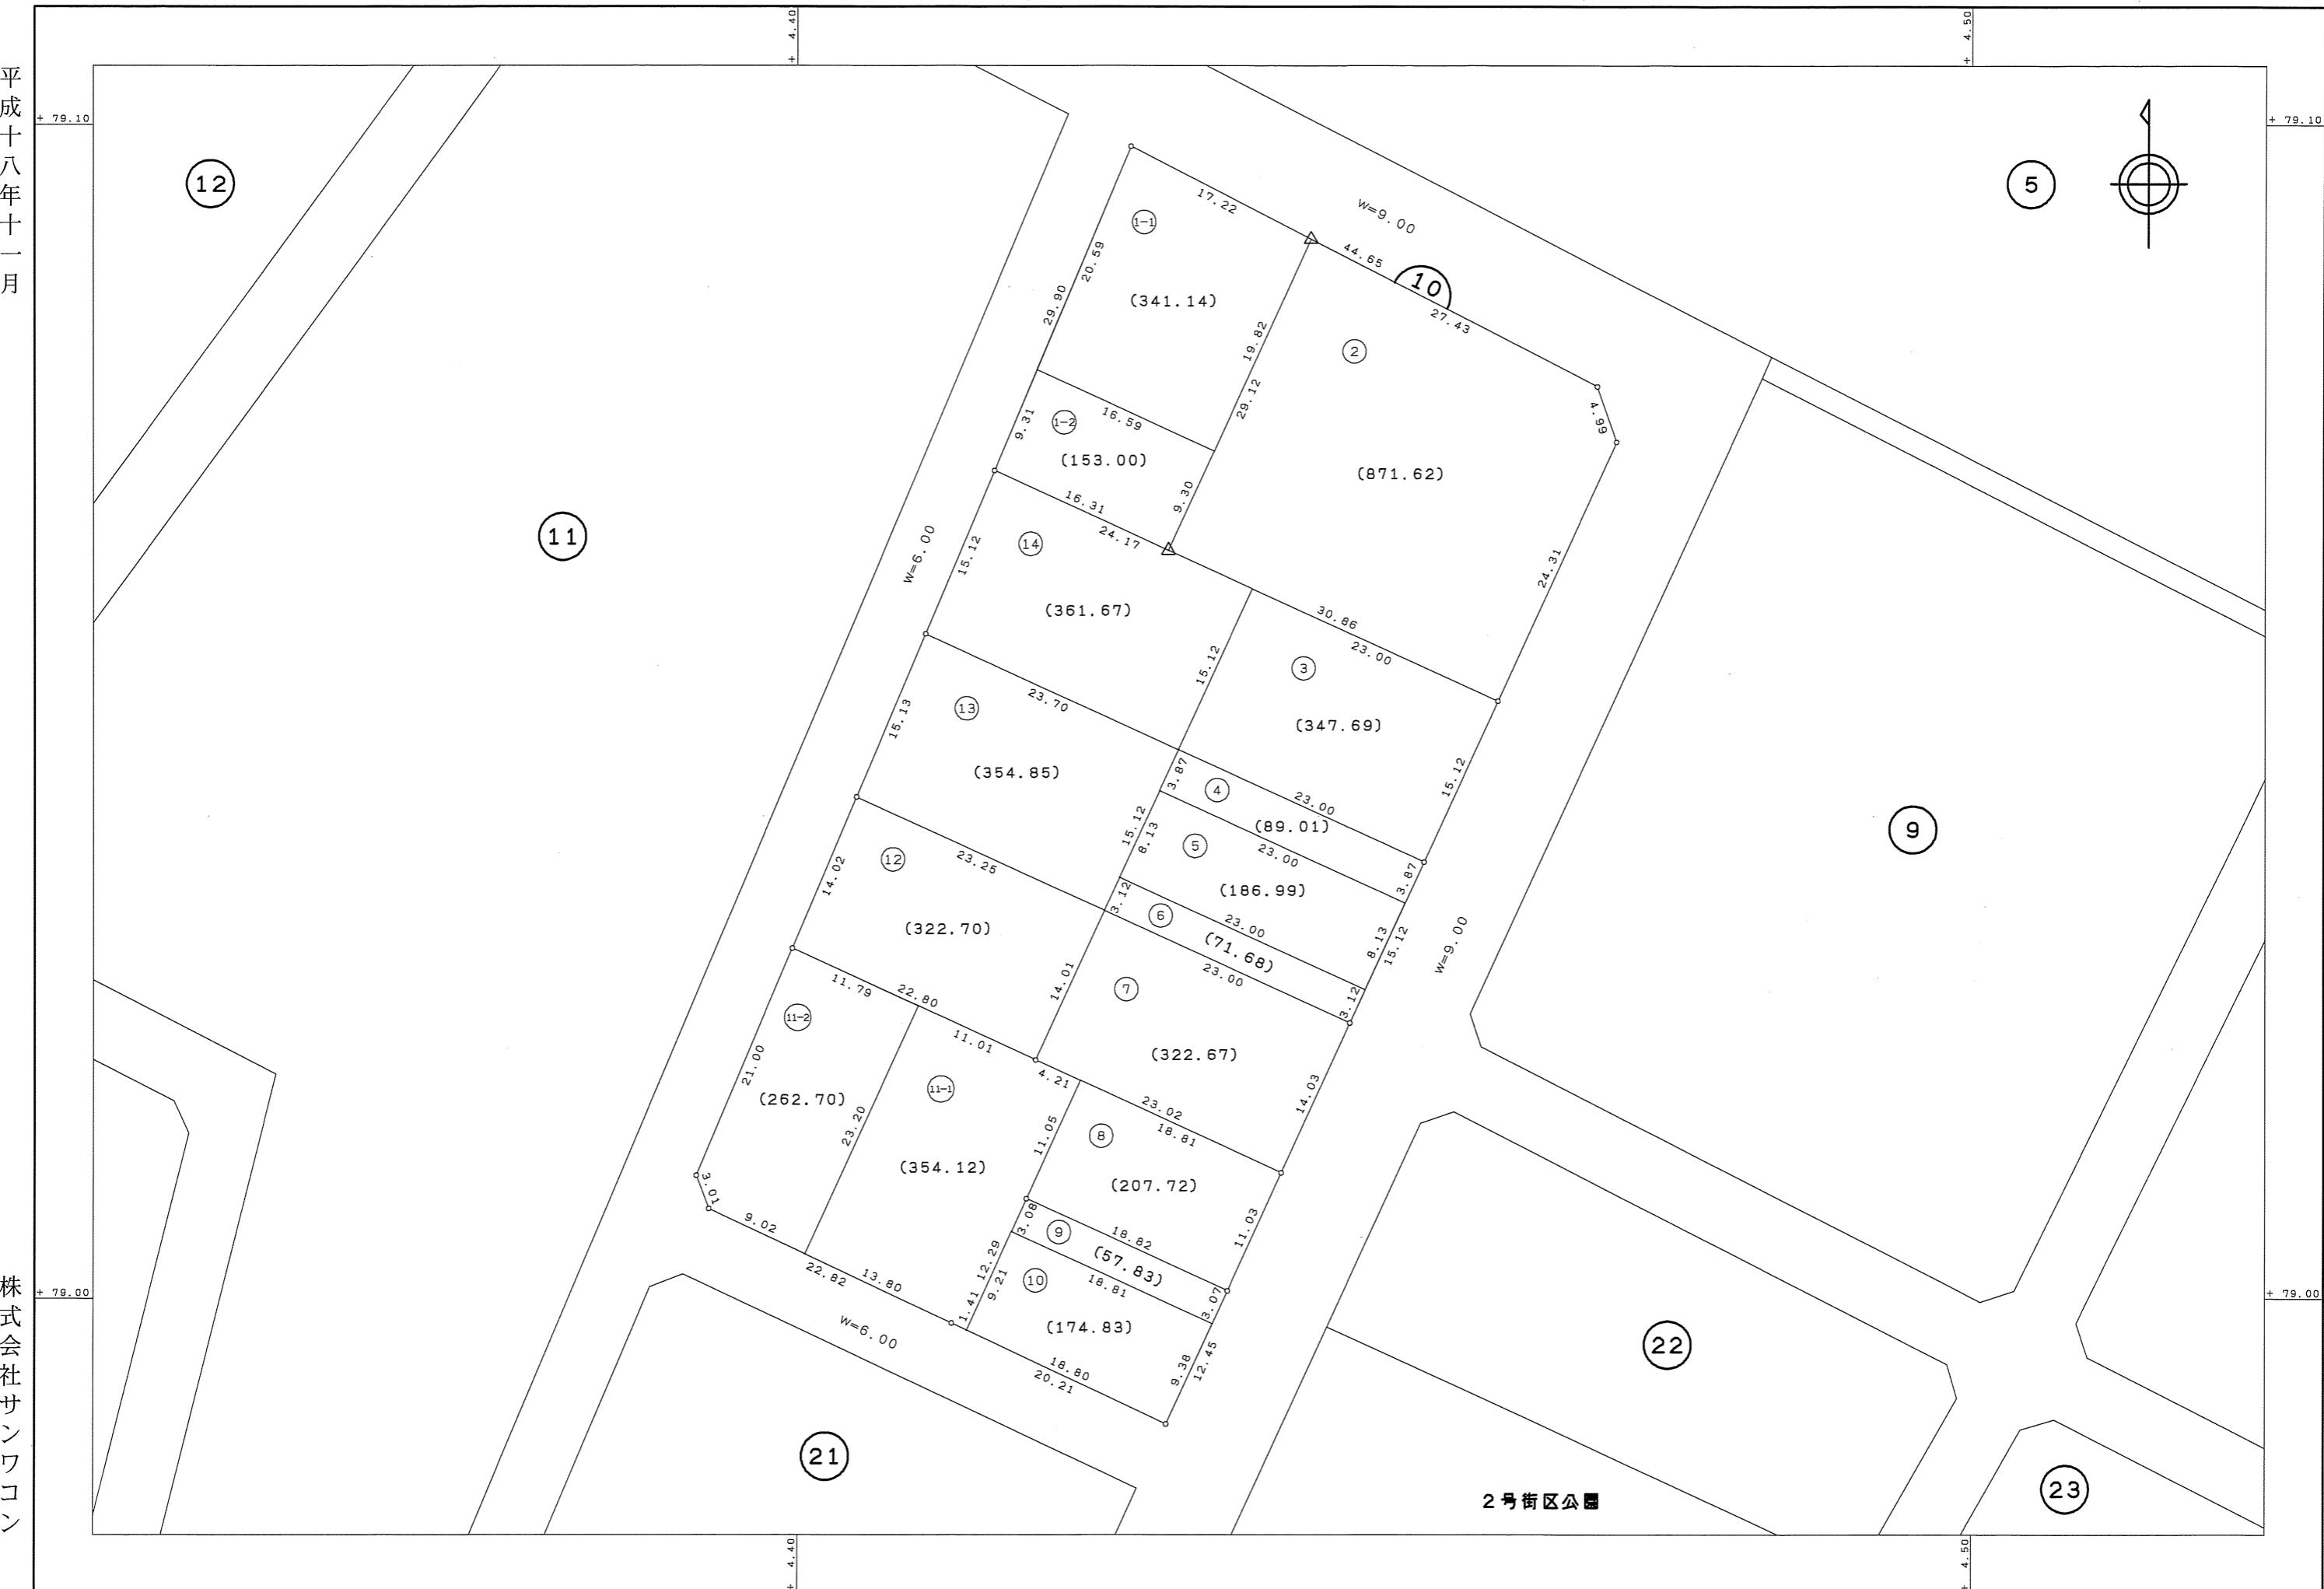

下新町土地区画整理事業 画地出来形確認測量原図 縮尺 1 : 500

縮尺 1 : 500 B No. 11

平成十八年十一月



下新町土地区画整理事業 地形測量原図

縮尺 1 : 500

B N o . 1 2

平成十八年十一月



株式会社サンワコン

富山市

下新町土地区画整理事業 画地出来形確認測量原図

縮尺 1 : 500 B No. 13

平成十八年十一月

富山市



下新町土地区画整理事業 画地出来形確認測量原図

縮尺 1 : 500 BN o. 14

平成十八年十一月




下新町土地区画整理事業 画地出来形確認測量原図

縮尺 1 : 500 BN o. 15

平成十八年十一月

株式会社サンワコン

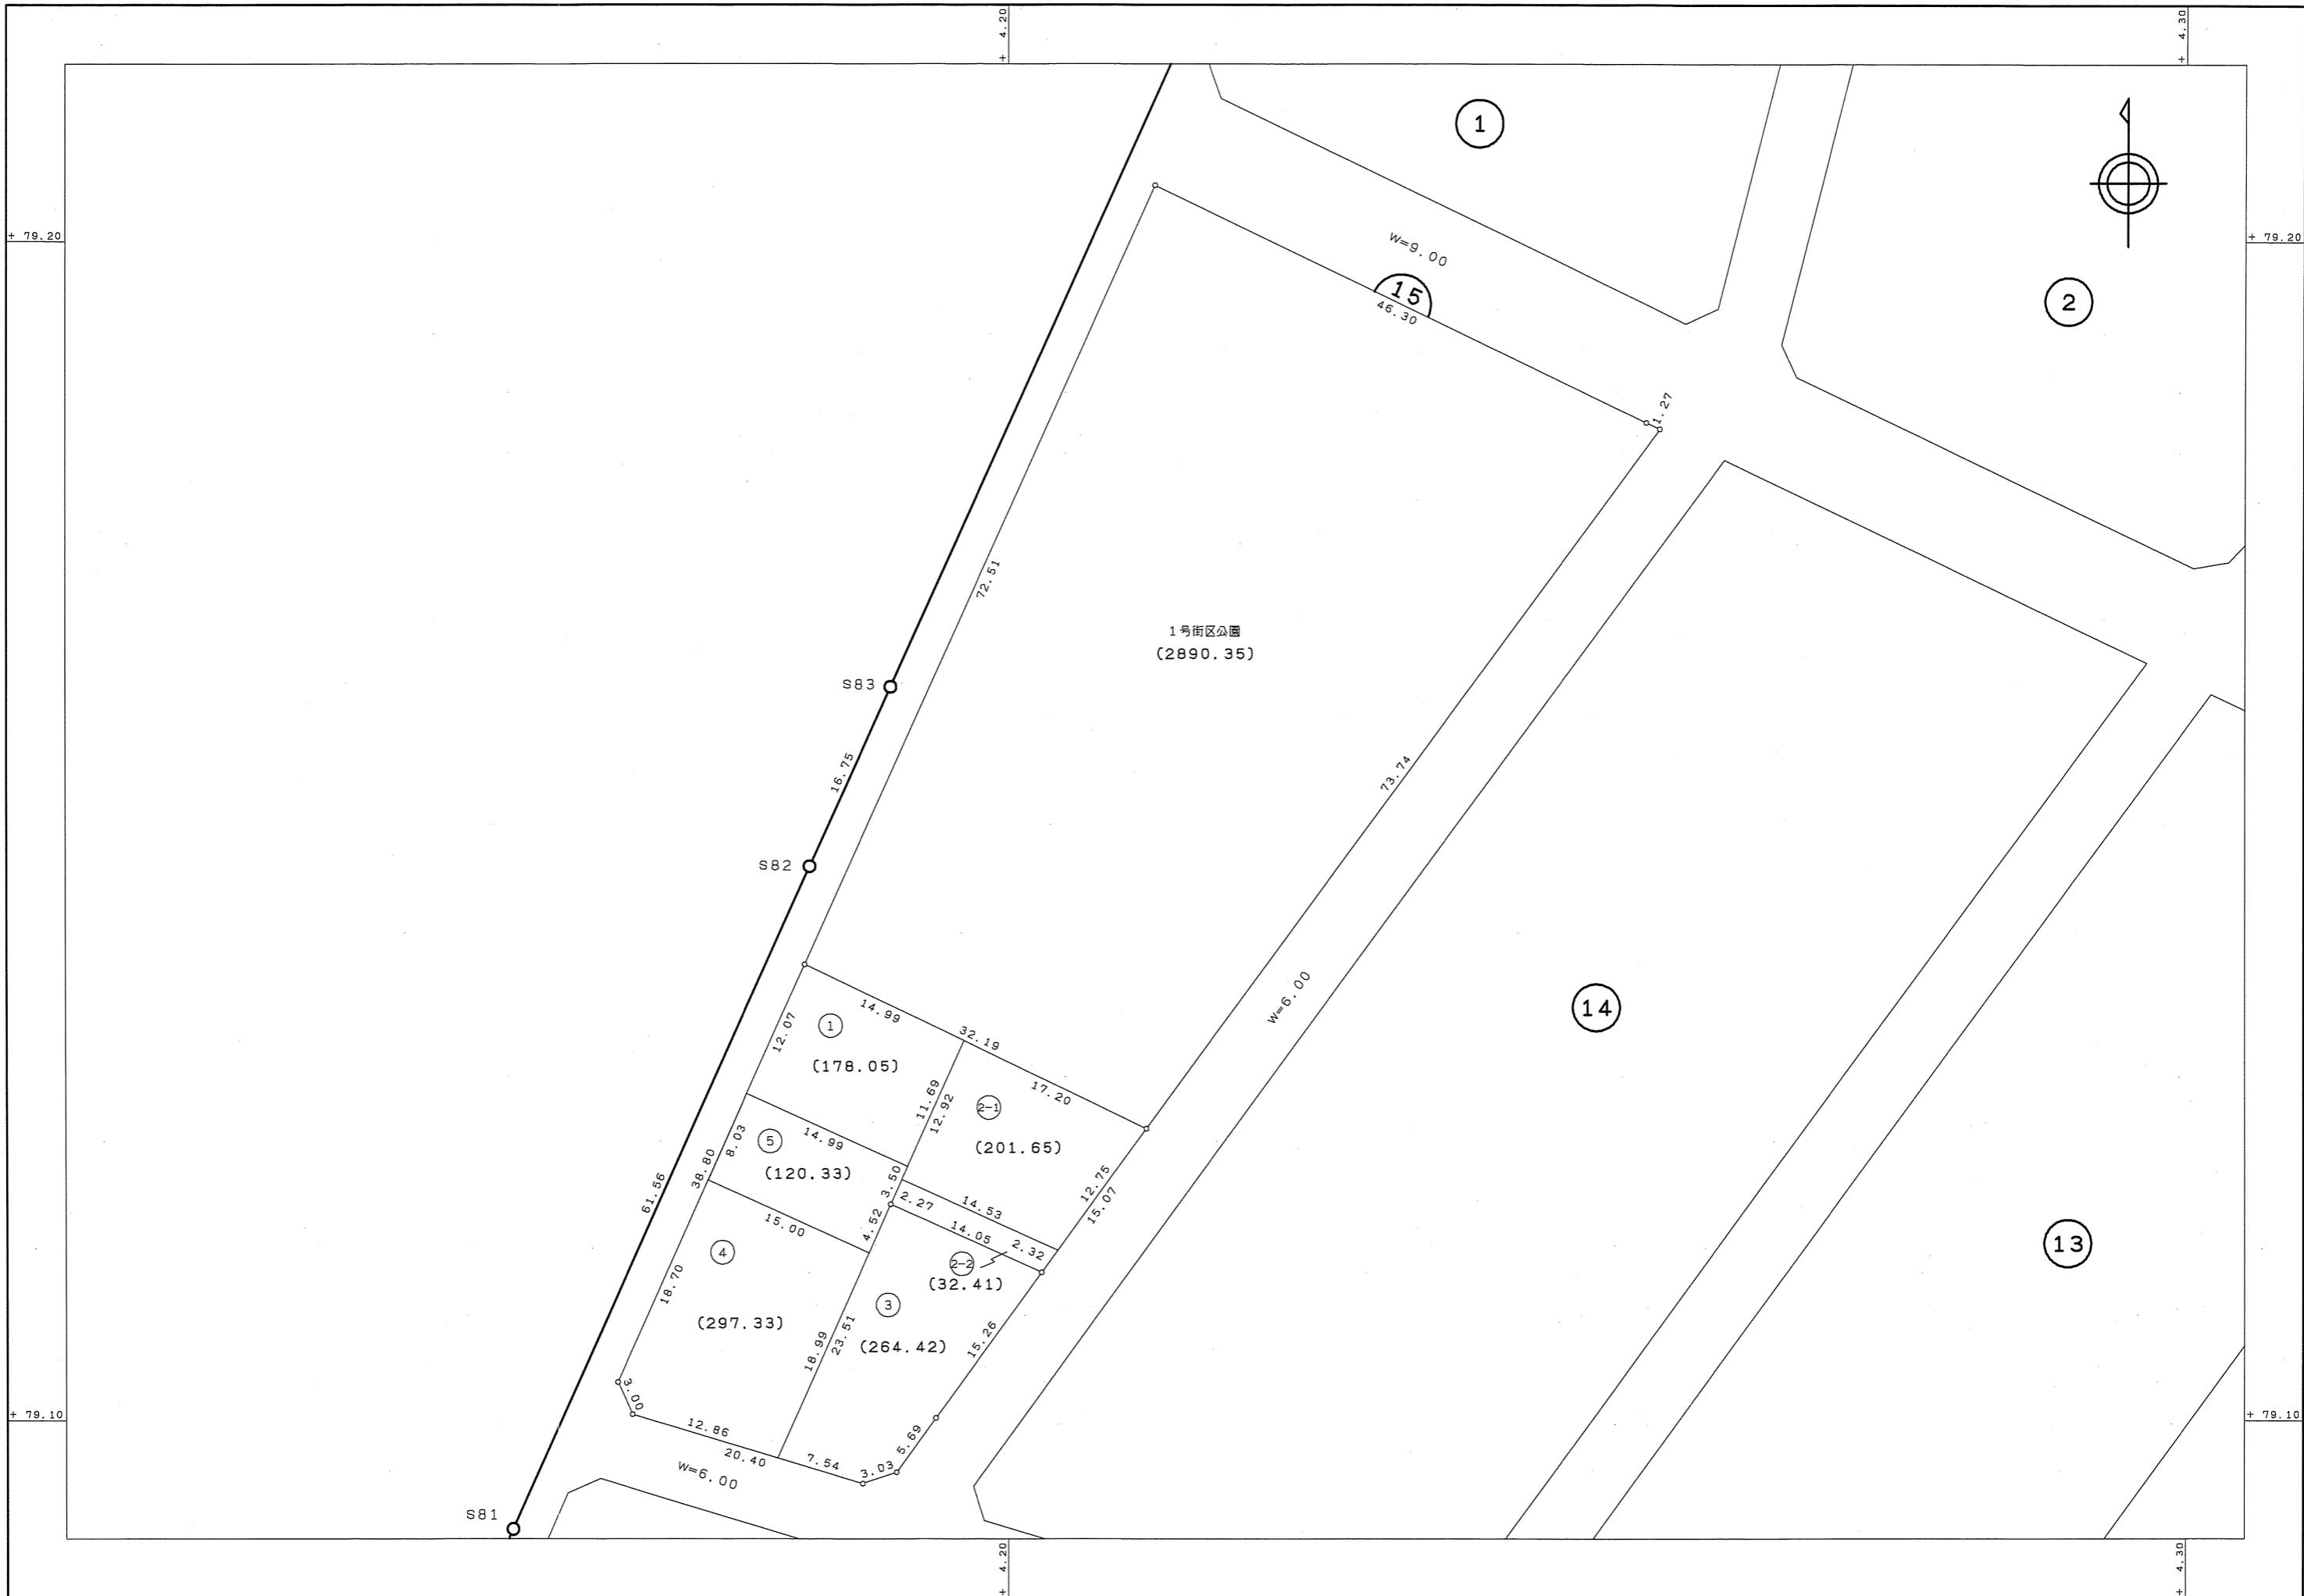


富山市

下新町土地区画整理事業 画地出来形確認測量原図

縮尺 1 : 500 B No. 16

平成十八年十一月

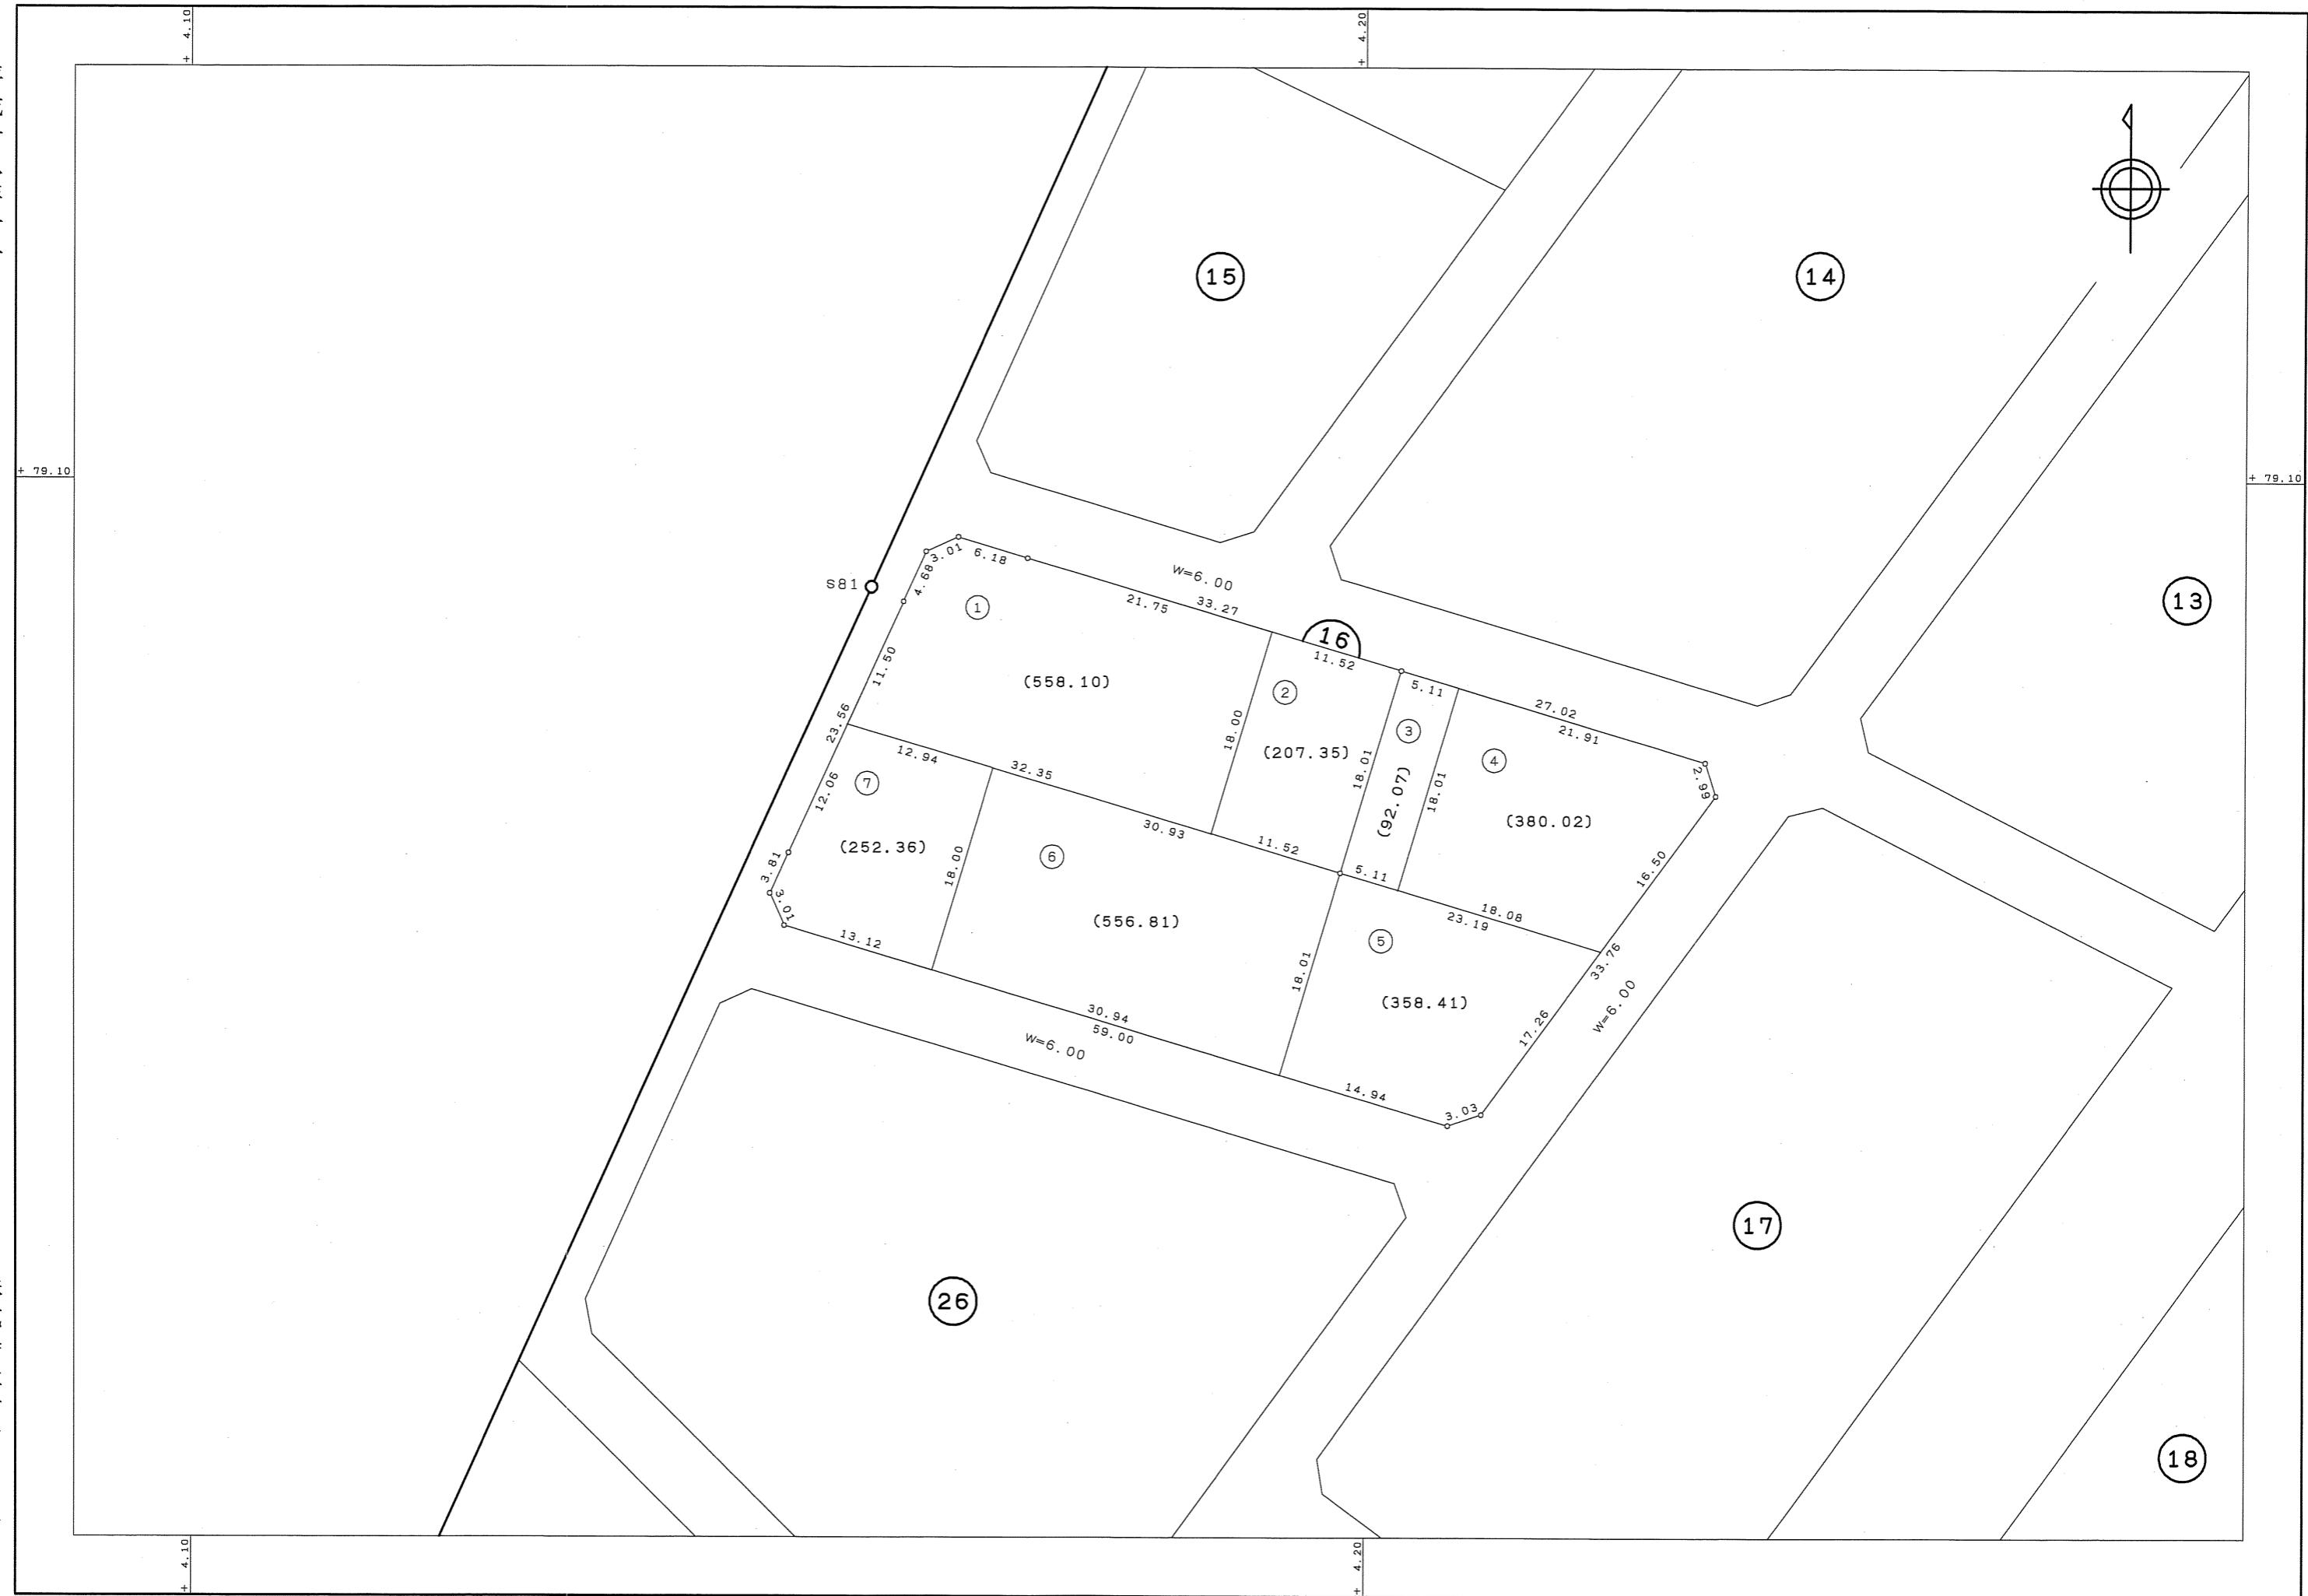

株式会社サンワコン

富山市

下新町土地区画整理事業 画地出来形確認測量原図

縮尺 1 : 500 BN o. 17

平成十八年十一月



株式会社サンワコン

富

山

市