


下新町土地区画整理事業 画地出来形確認測量原図 縮尺1:500 BNo. 24

縮尺 1 : 500

B No. 24

平成十八年十一月

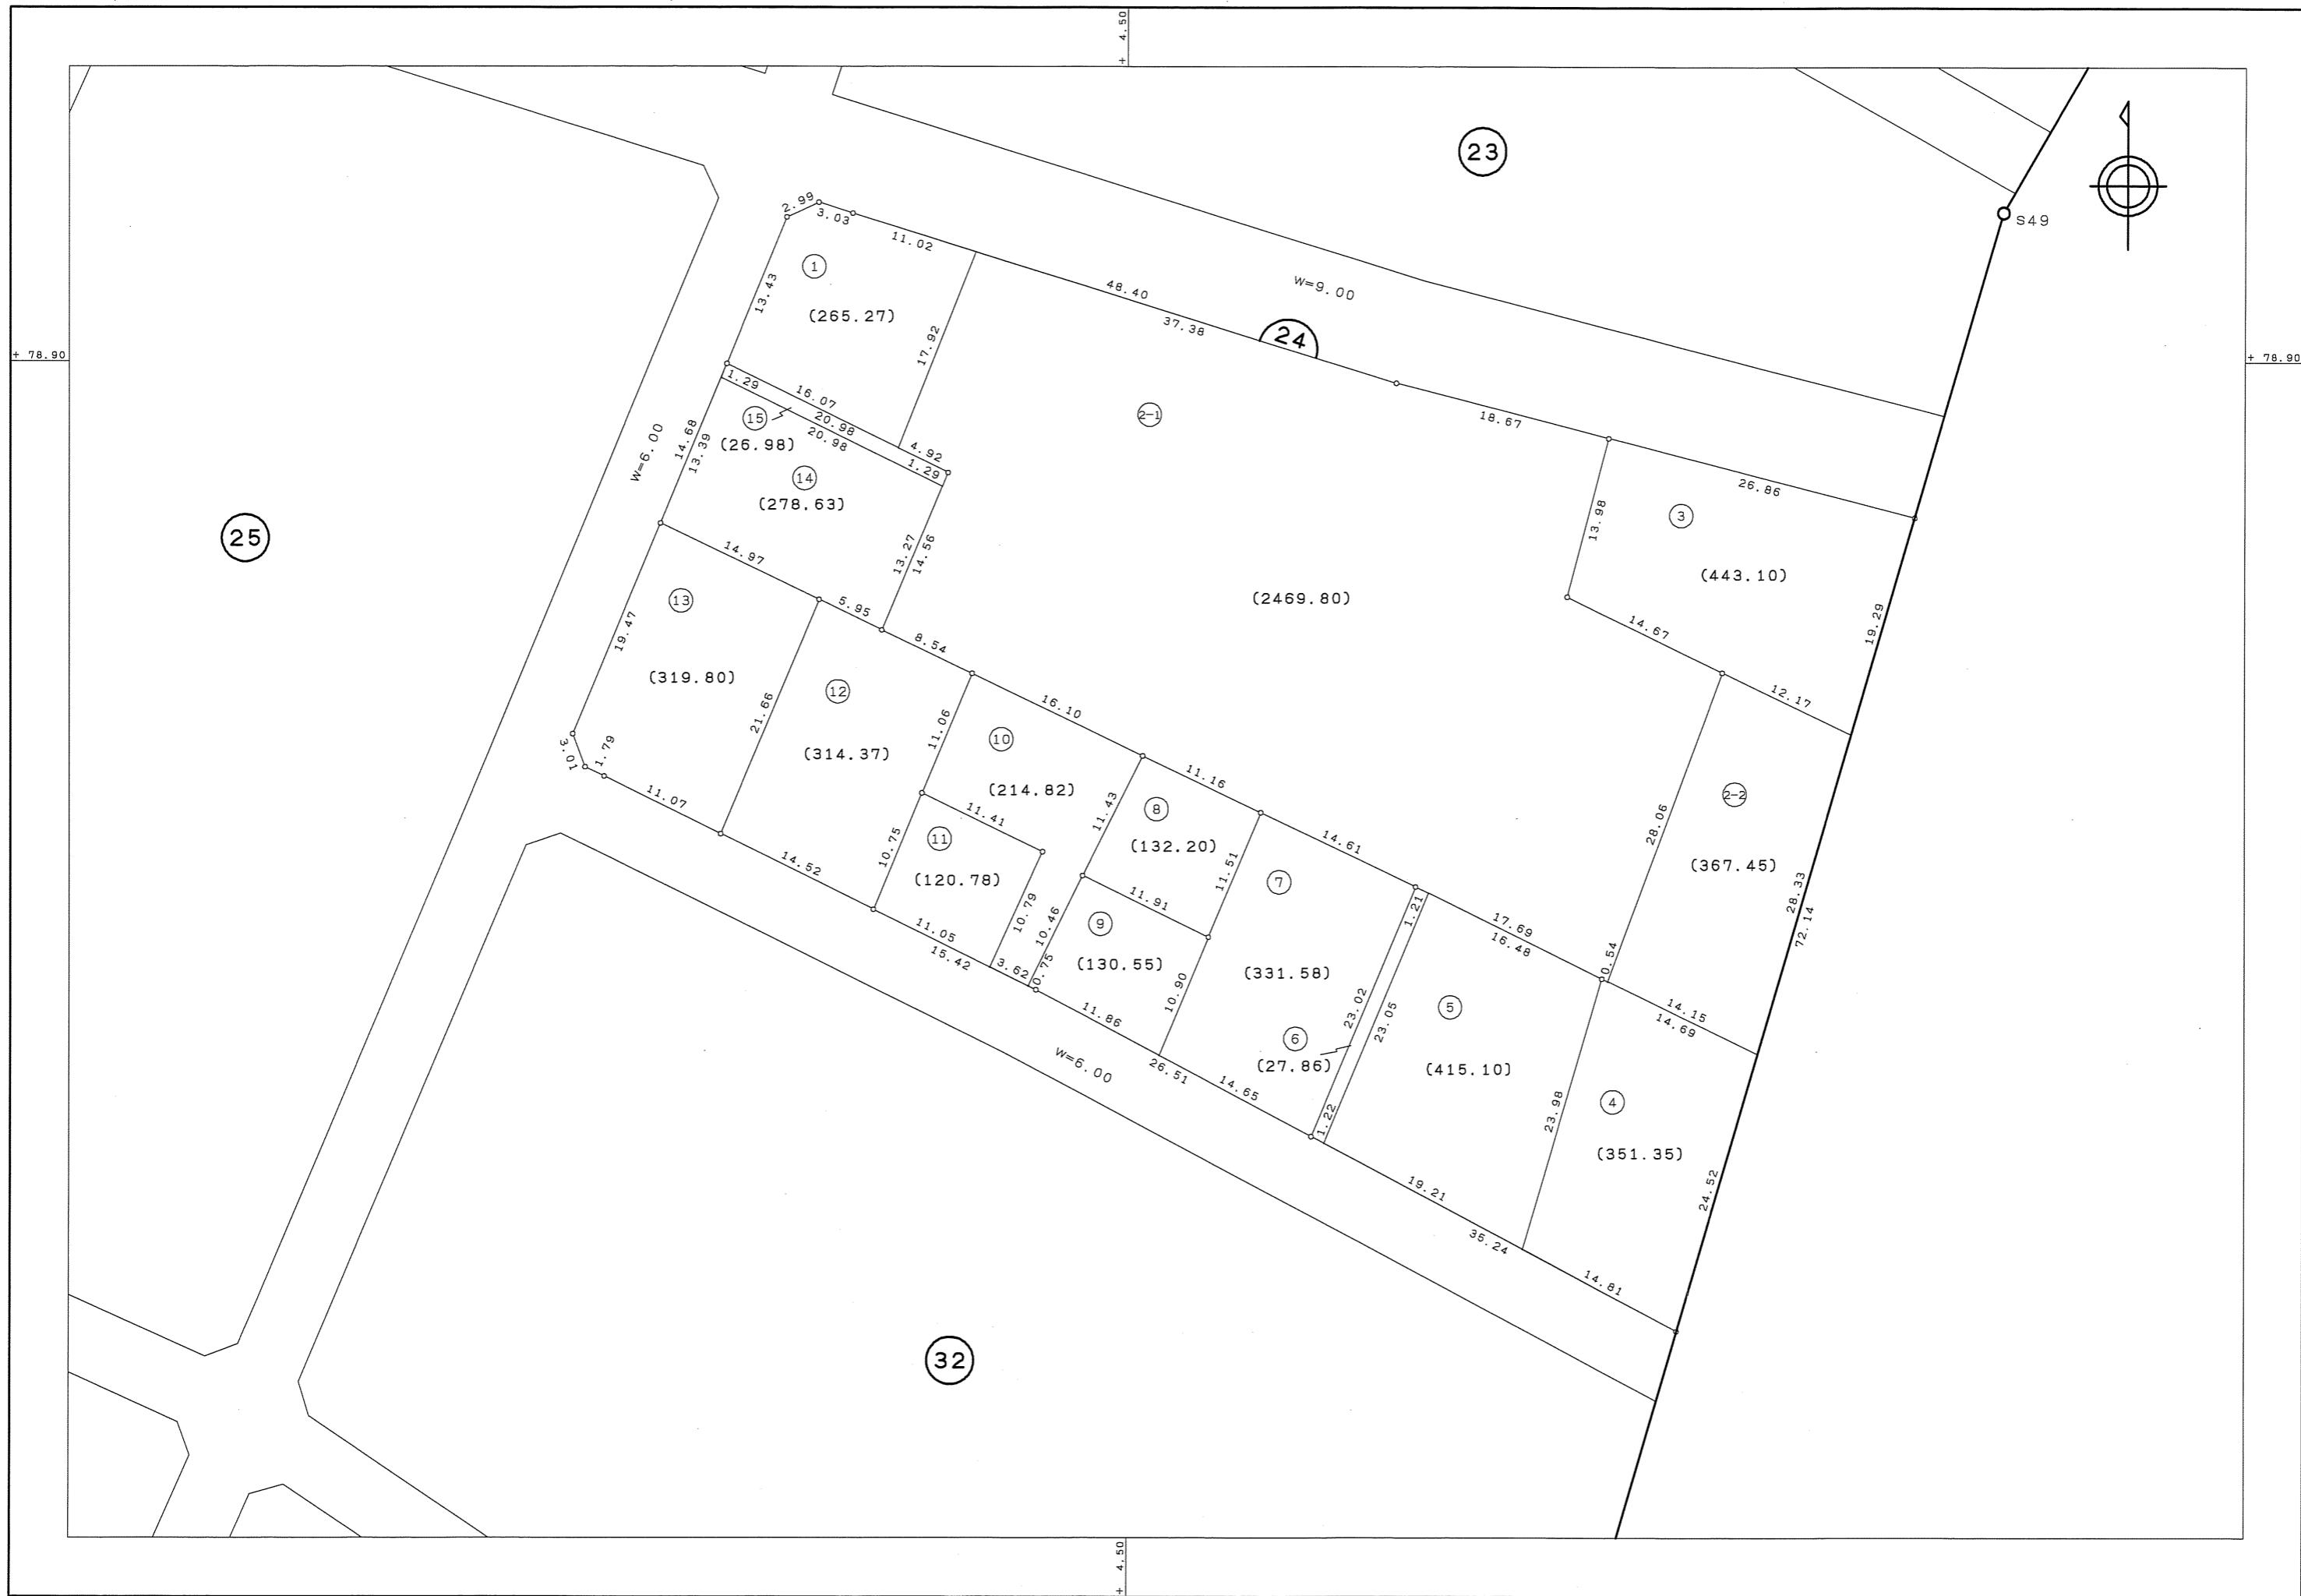

株式会社サンワコン

富山市

下新町土地区画整理事業 画地出来形確認測量原図 縮尺1:500 BNo. 25

平成十八年十一月



株式会社サンワコン

富山市

下新町土地区画整理事業 画地出来形確認測量原図

縮尺 1 : 500

B N o . 2 6


平成十八年十一月



株式会社サンワコン

下新町土地区画整理事業 画地出来形確認測量原図 縮尺 1 : 500 BNo. 27

平成十八年十一月

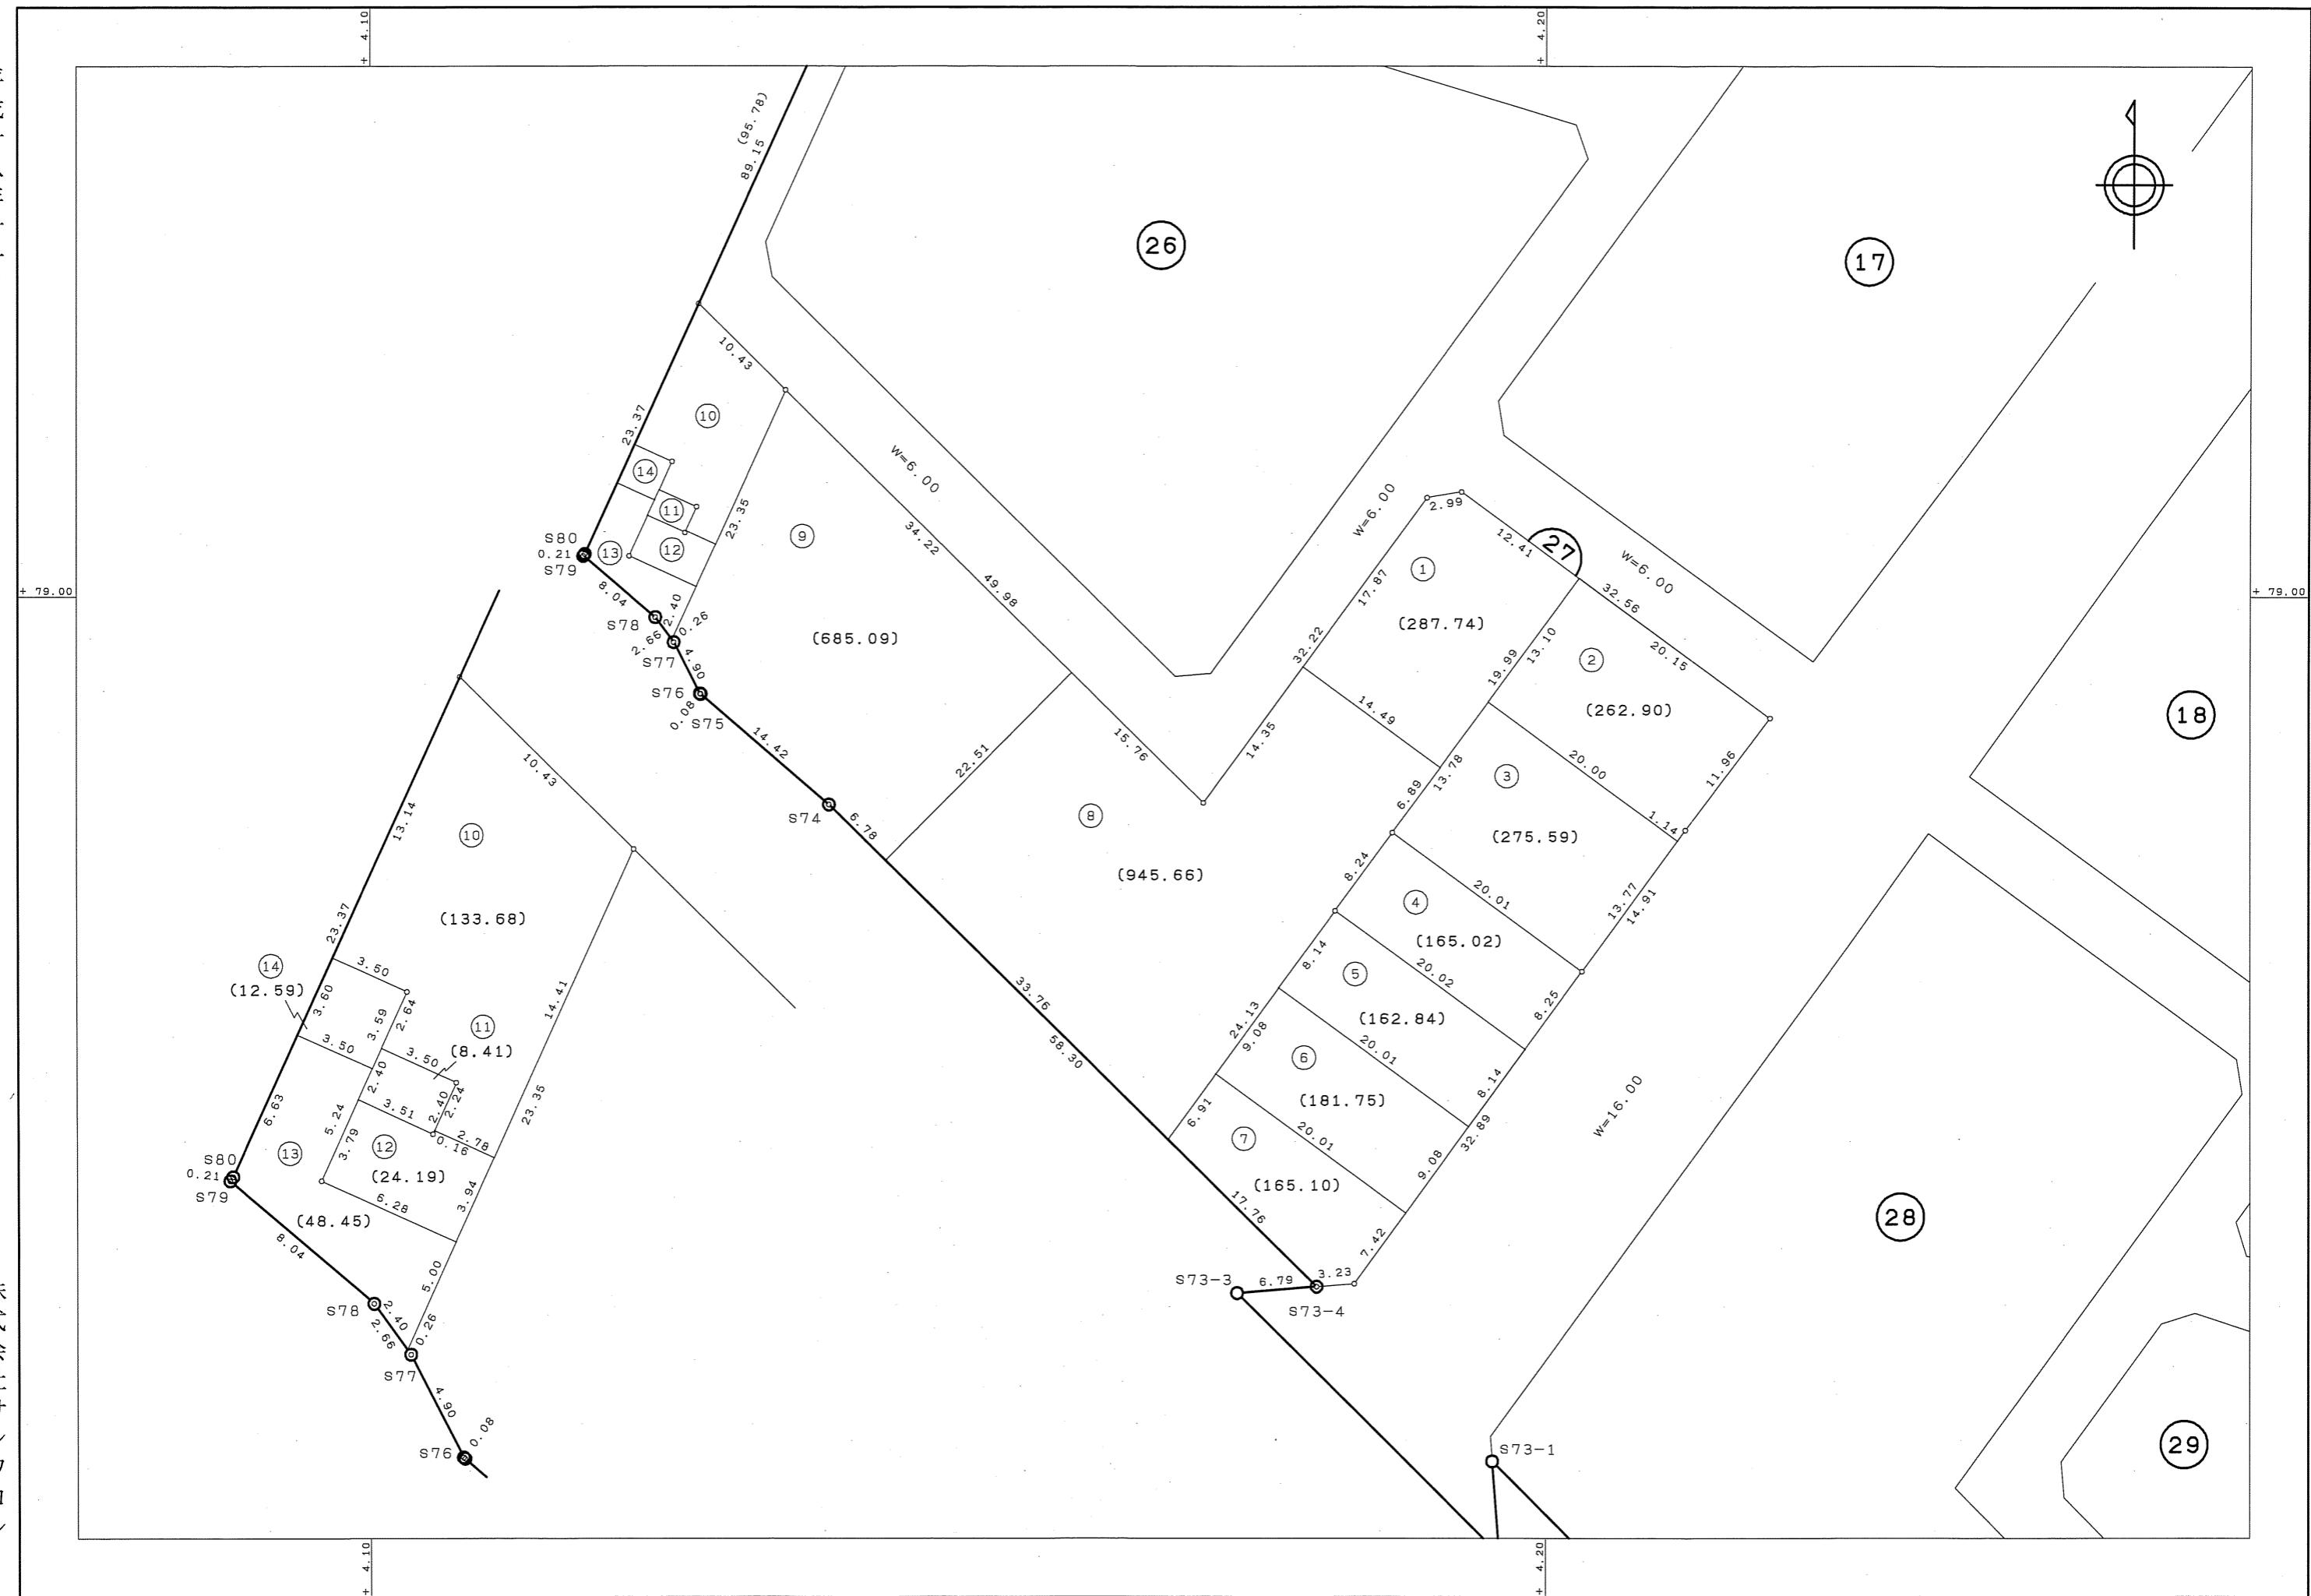

下新町土地区画整理事業 画地出来形確認測量原図

縮尺 1 : 500


B N o. 28

平成十八年十一月

株式会社サンワコム

27

17

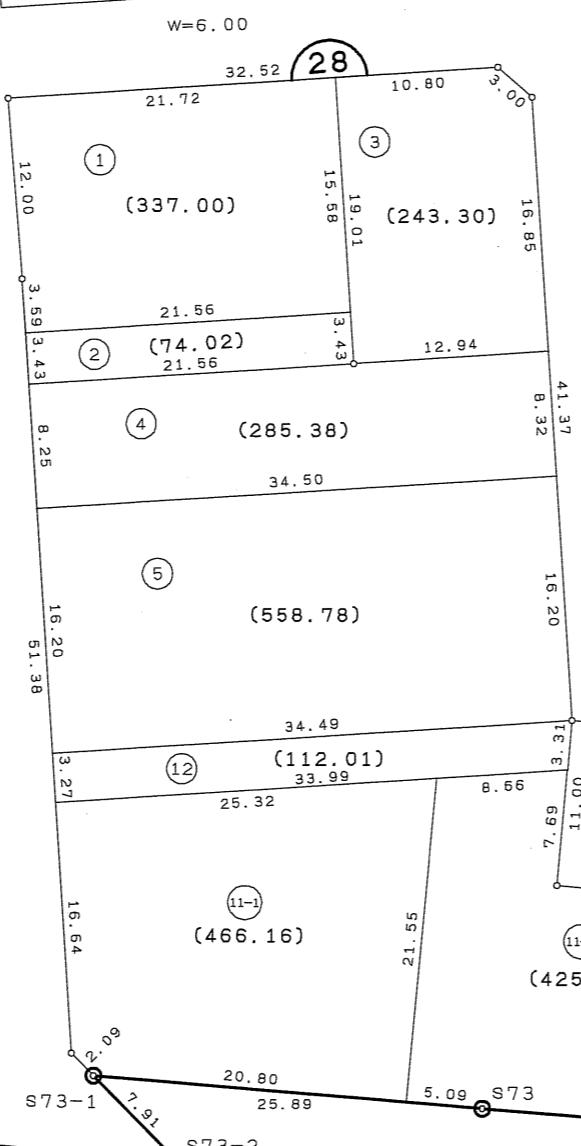

山

市