

秋吉

測 點 名	X 座 標	Y 座 標
5181	75676.346	6875.817
5182	75675.843	6877.808
5183	75697.853	6883.581
5184	75697.475	6884.986
5185	75702.313	6866.587
5186	75706.287	6851.461
5187	75676.522	6867.379
5188	75675.869	6869.279
5189	75674.549	6873.068
5190	75673.807	6875.144

画地番号	新地番名	面積
1-1-1	101-1	872.89 m ²
1-1-2	101-15	154.25 m ²
1-1-3	101-2	744.46 m ²
1-1-4	101-16	243.41 m ²
1-2	101-3	345.89 m ²
1-3	101-4	462.83 m ²
1-4	101-14	798.54 m ²
1-5	101-5	332.55 m ²
1-6	101-6	262.00 m ²
1-7	101-7	191.59 m ²
1-8	101-8	9.97 m ²
1-9	101-9	308.51 m ²
1-10	101-10	419.74 m ²
1-11	101-11	5.60 m ²
1-12	101-12	16.50 m ²
1-13-1	101-13	5.59 m ²
合計		5174.32 m ²

記号	種類
田	コンクリート杭
㊦	プラスチック杭
田	金属標
①	金属鉋
田	木杭
◎	他

测点名	X 座 標	Y 座 標
5191	75673.110	6877.078
5193	75671.115	6882.472
5194	75669.685	6886.217
5195	75668.234	6889.961
5196	75667.097	6892.819
5197	75665.994	6895.538
5198	75683.394	6897.055
5199	75693.611	6899.717
5200	75695.058	6900.089
5201	75677.798	6863.583
5202	75679.048	6859.773
5203	75679.665	6857.863
5204	75681.178	6853.089
5205	75682.328	6849.241
5206	75683.264	6846.021
5207	75684.401	6842.022
5208	75685.503	6838.163
5210	75687.023	6832.353
5211	75687.493	6830.393
5382	75713.131	6797.766
5383	75711.528	6798.653
5384	75704.108	6800.843
5385	75701.762	6801.844
5386	75691.715	6806.121
5388	75691.139	6810.680
5389	75690.554	6814.648
5390	75689.885	6818.603
5391	75689.531	6820.577
5392	75688.779	6824.510
5393	75688.411	6826.212
5394	75700.150	6827.666
5409	75668.335	6913.222
5410	75662.596	6903.784
5443	75716.108	6795.449
5444	75728.303	6794.896
5445	75730.328	6797.098
5455	75726.279	6872.379
5456	75725.197	6855.928
5457	75724.534	6845.889
5458	75725.918	6831.921
5459	75726.049	6830.881
5476	75707.087	6916.808
5477	75709.638	6915.244
5478	75713.797	6905.012
5479	75719.559	6890.790
5480	75725.814	6875.318
5537	75691.031	6915.302
5538	75678.858	6914.177
8722	75686.086	6836.000
8723	75701.983	6837.972
8724	75703.214	6828.046
8725	75672.886	6877.692
8726	75697.685	6884.208
8727	75672.174	6879.626
8728	75674.912	6880.345
8729	75675.433	6878.362
8730	75679.428	6914.229
8731	75683.941	6897.197

2街区確定図



面積一覧表

画地番号	新地番名	面積
2-1	102-1	357.52 m ²
2-2	102-2	29.47 m ²
2-3	102-3	337.34 m ²
2-4-1	102-4	192.28 m ²
2-4-2	102-5	183.27 m ²
2-5	102-6	24.10 m ²
2-6	102-7	260.30 m ²
2-7	102-8	13.51 m ²
2-8	102-9	24.02 m ²
2-9	102-10	372.28 m ²
2-10	102-11	373.02 m ²
2-11	102-12	311.11 m ²
2-12	102-13	629.50 m ²
2-13	102-14	317.42 m ²
2-14-1	102-15	260.16 m ²
2-14-2	102-16	260.16 m ²
2-15-1	102-17	335.30 m ²
2-15-2	102-18	351.77 m ²
2-15-3	102-19	58.80 m ²
2-15-4	102-20	273.33 m ²
2-16-1	102-21	165.23 m ²
2-16-2	102-22	165.25 m ²
2-16-3	102-23	165.34 m ²
2-16-4	102-24	195.42 m ²
合計		5655.90 m ²

座 標 一 覧 表

測点名	X 座 標	Y 座 標
5102	75602.852	7050.679
5104	75594.435	7071.134
5404	75647.126	6941.474
5405	75650.710	6932.737
5406	75651.964	6929.667
5407	75660.492	6924.511
5408	75672.586	6925.628
5411	75666.916	6939.389
5412	75665.089	6943.801
5413	75663.315	6948.122
5414	75659.740	6956.861
5415	75657.775	6961.633
5416	75656.160	6965.589
5417	75653.606	6971.806
5418	75649.620	6981.503
5419	75649.092	6982.778
5420	75648.949	6983.134
5421	75643.146	6997.268



測点名	X 座 標	Y 座 標
5422	75641.311	7001.728
5423	75634.532	7018.236
5424	75634.031	7019.457
5425	75626.433	7037.967
5426	75622.649	7047.194
5427	75619.683	7054.437
5428	75606.787	7040.673
5429	75615.486	7018.558
5430	75617.845	7012.817
5431	75625.126	6995.087
5436	75632.754	6976.491
5437	75634.028	6973.381
5438	75639.960	6958.943

標識凡例

記号	種類
田	コンクリート杭
田	プラスチック杭
田	金属標
田	金属板
田	木杭
田	他

測点名	X 座 標	Y 座 標
5439	75643.543	6950.206
5539	75688.259	6927.089
5540	75689.812	6929.646
5541	75681.291	6950.427
5542	75673.961	6968.267
5543	75669.775	6978.443
5544	75665.796	6988.142
5545	75665.272	6989.415
5555	75659.320	7003.899
5556	75650.705	7024.871
5557	75642.611	7044.614
5562	75635.861	7061.066
5563	75627.469	7081.523
8732	75681.930	6948.869
8733	75665.734	6942.245
8734	75659.614	7003.184
8735	75643.440	6996.553
8736	75642.623	6998.539
8737	75658.798	7005.170
8738	75650.226	6980.029
8739	75612.303	7026.651
8740	75628.373	7033.241
8741	75599.851	7057.958
8742	75615.586	7064.426

3-1街区確定図

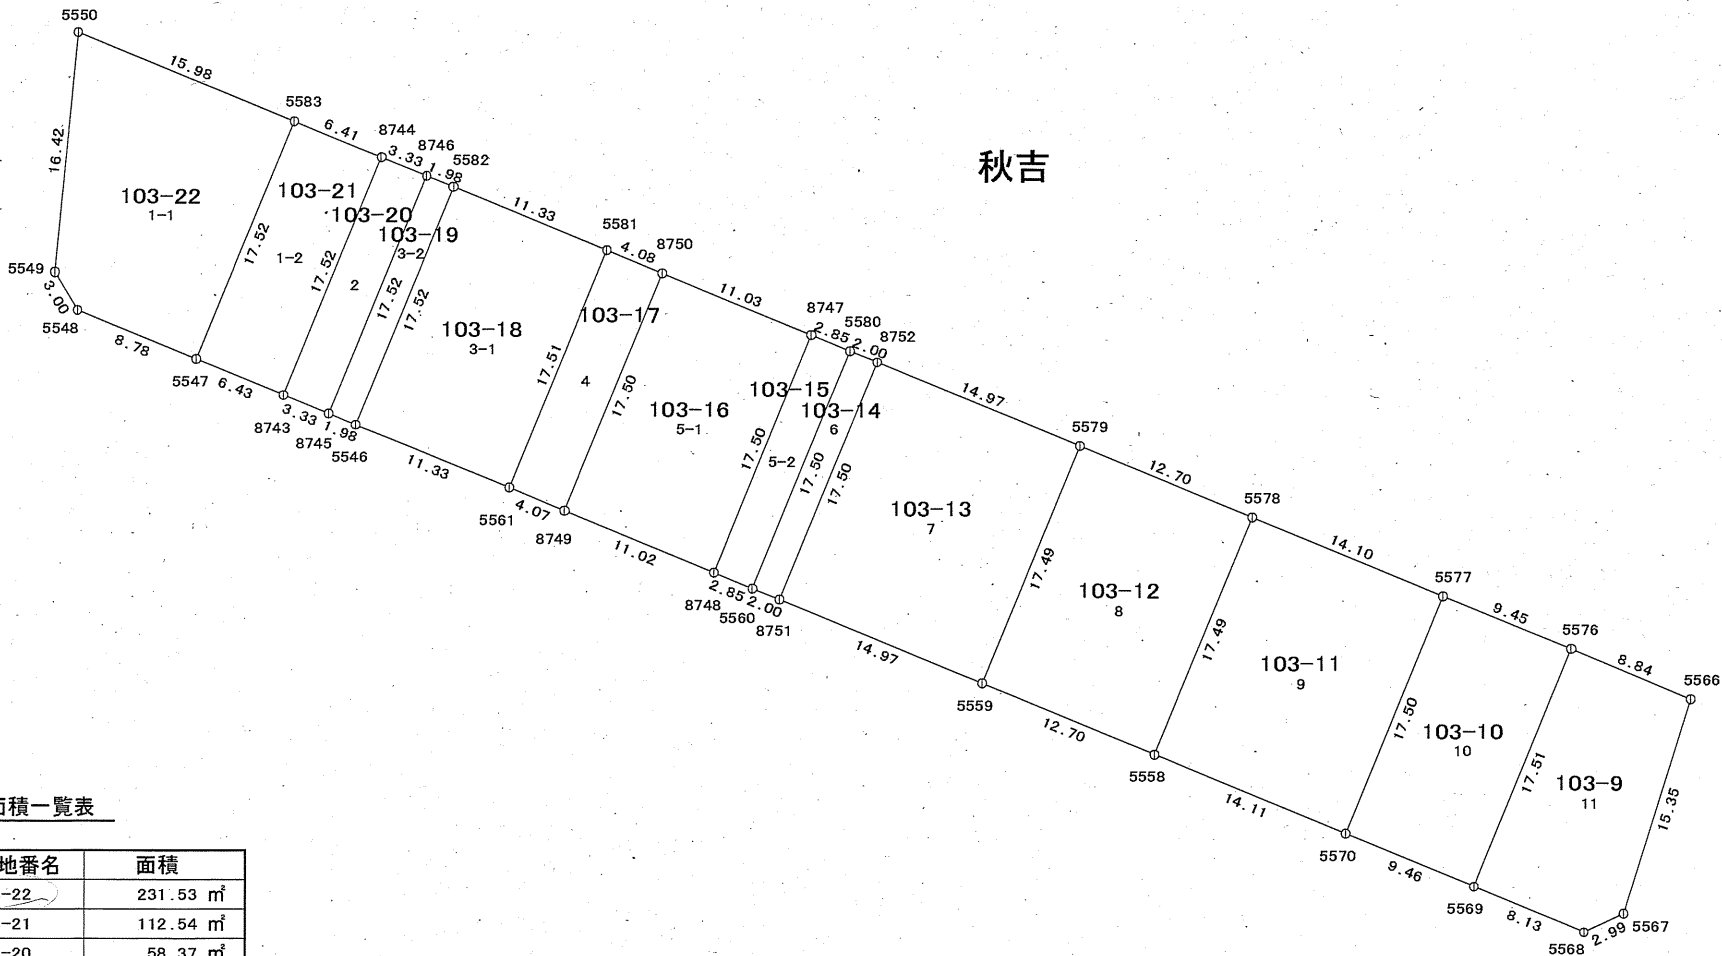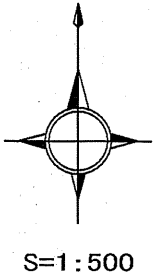

面積一覧表

画地番号	新地番名	面積
3-1-1-1	103-22	231.53 m ²
3-1-1-2	103-21	112.54 m ²
3-1-2	103-20	58.37 m ²
3-1-3-1	103-18	198.60 m ²
3-1-3-2	103-19	34.76 m ²
3-1-4	103-17	71.43 m ²
3-1-5-1	103-16	193.10 m ²
3-1-5-2	103-15	50.00 m ²
3-1-6	103-14	35.00 m ²
3-1-7	103-13	262.01 m ²
3-1-8	103-12	222.27 m ²
3-1-9	103-11	246.92 m ²
3-1-10	103-10	165.65 m ²
3-1-11	103-9	165.56 m ²
合計		2047.74 m ²



標識凡例

記号	種類
田	コンクリート杭
田	プラスチック杭
田	金属標
田	金属板
田	木杭
田	他

座 標 一 覧 表

測点名	X 座 標	Y 座 標
5546	75669.256	6995.525
5547	75673.709	6984.655
5548	75677.042	6976.527
5549	75679.621	6974.994
5550	75695.979	6976.530
5558	75646.878	7050.096
5559	75651.703	7038.343
5560	75658.140	7022.636
5561	75664.953	7006.014
5566	75650.742	7086.717
5567	75636.090	7082.131
5568	75634.816	7079.421
5569	75637.904	7071.896
5570	75641.495	7063.142
5576	75654.109	7078.539
5577	75657.694	7069.787
5578	75663.058	7056.740
5579	75667.888	7044.985
5580	75674.333	7029.284
5581	75681.153	7012.660
5582	75685.470	7002.176
5583	75689.913	6991.321
8743	75671.271	6990.607
8744	75687.483	6997.257
8745	75670.008	6993.689
8746	75686.221	7000.340
8747	75675.417	7026.641
8748	75659.223	7019.993
8749	75663.406	7009.789
8750	75679.605	7016.435
8751	75657.382	7024.487
8752	75673.573	7031.134

3-2街区確定図

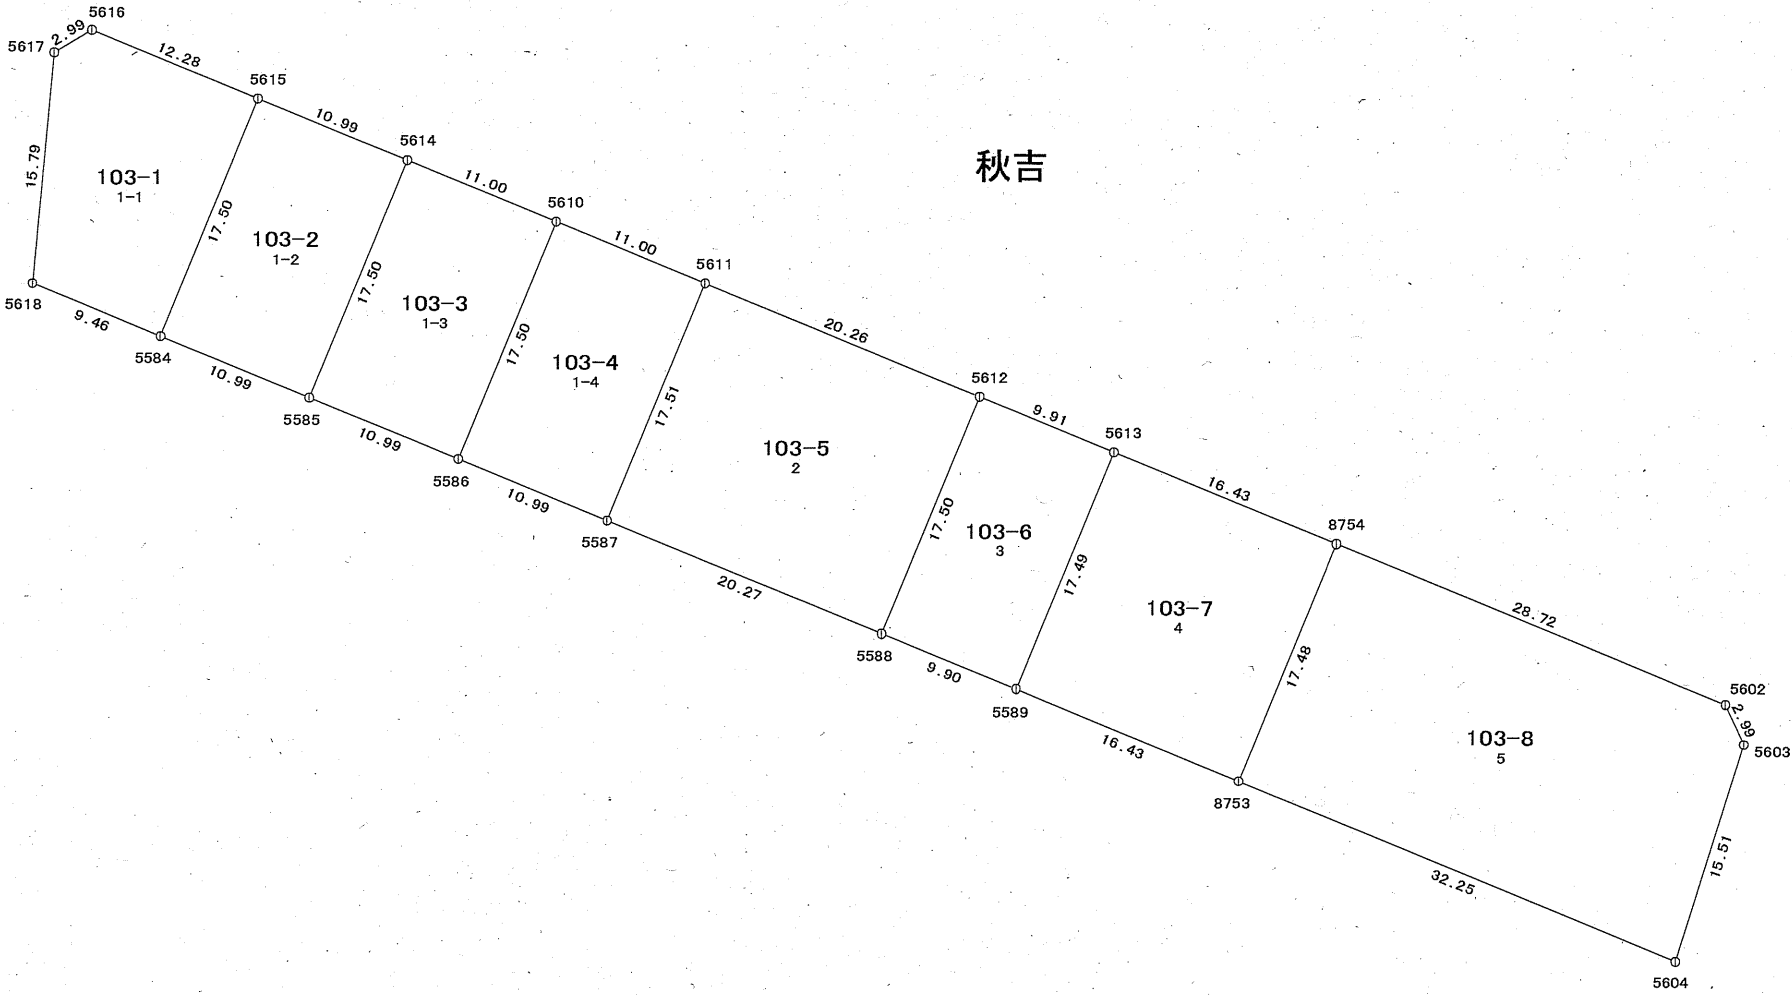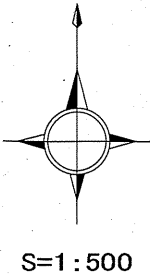

面積一覧表

画地番号	新地番名	面積
3-2-1-1	103-1	209.44 m ²
3-2-1-2	103-2	192.44 m ²
3-2-1-3	103-3	192.51 m ²
3-2-1-4	103-4	192.63 m ²
3-2-2	103-5	354.83 m ²
3-2-3	103-6	173.43 m ²
3-2-4	103-7	287.47 m ²
3-2-5	103-8	548.97 m ²
合計		2151.72 m ²



標識凡例

記号	種類
田	コンクリート杭
⊠	プラスチック杭
田	金属標
○	金属鋳
□	木杭
○	他

座 標 一 覧 表

測点名	X 座 標	Y 座 標
5584	75702.785	6986.266
5585	75698.607	6996.437
5586	75694.433	7006.605
5587	75690.251	7016.779
5588	75682.561	7035.535
5589	75678.805	7044.705
5602	75677.842	7093.154
5603	75675.121	7094.394
5604	75660.315	7089.743
5610	75710.622	7013.269
5611	75706.445	7023.448
5612	75698.745	7042.194
5613	75694.983	7051.366
5614	75714.797	7003.088
5615	75718.974	6992.918
5616	75723.640	6981.550
5617	75722.107	6978.976
5618	75706.382	6977.513
8753	75672.577	7059.915
8754	75688.744	7066.573

4街区確定図

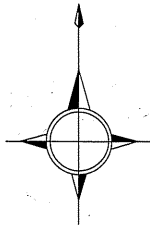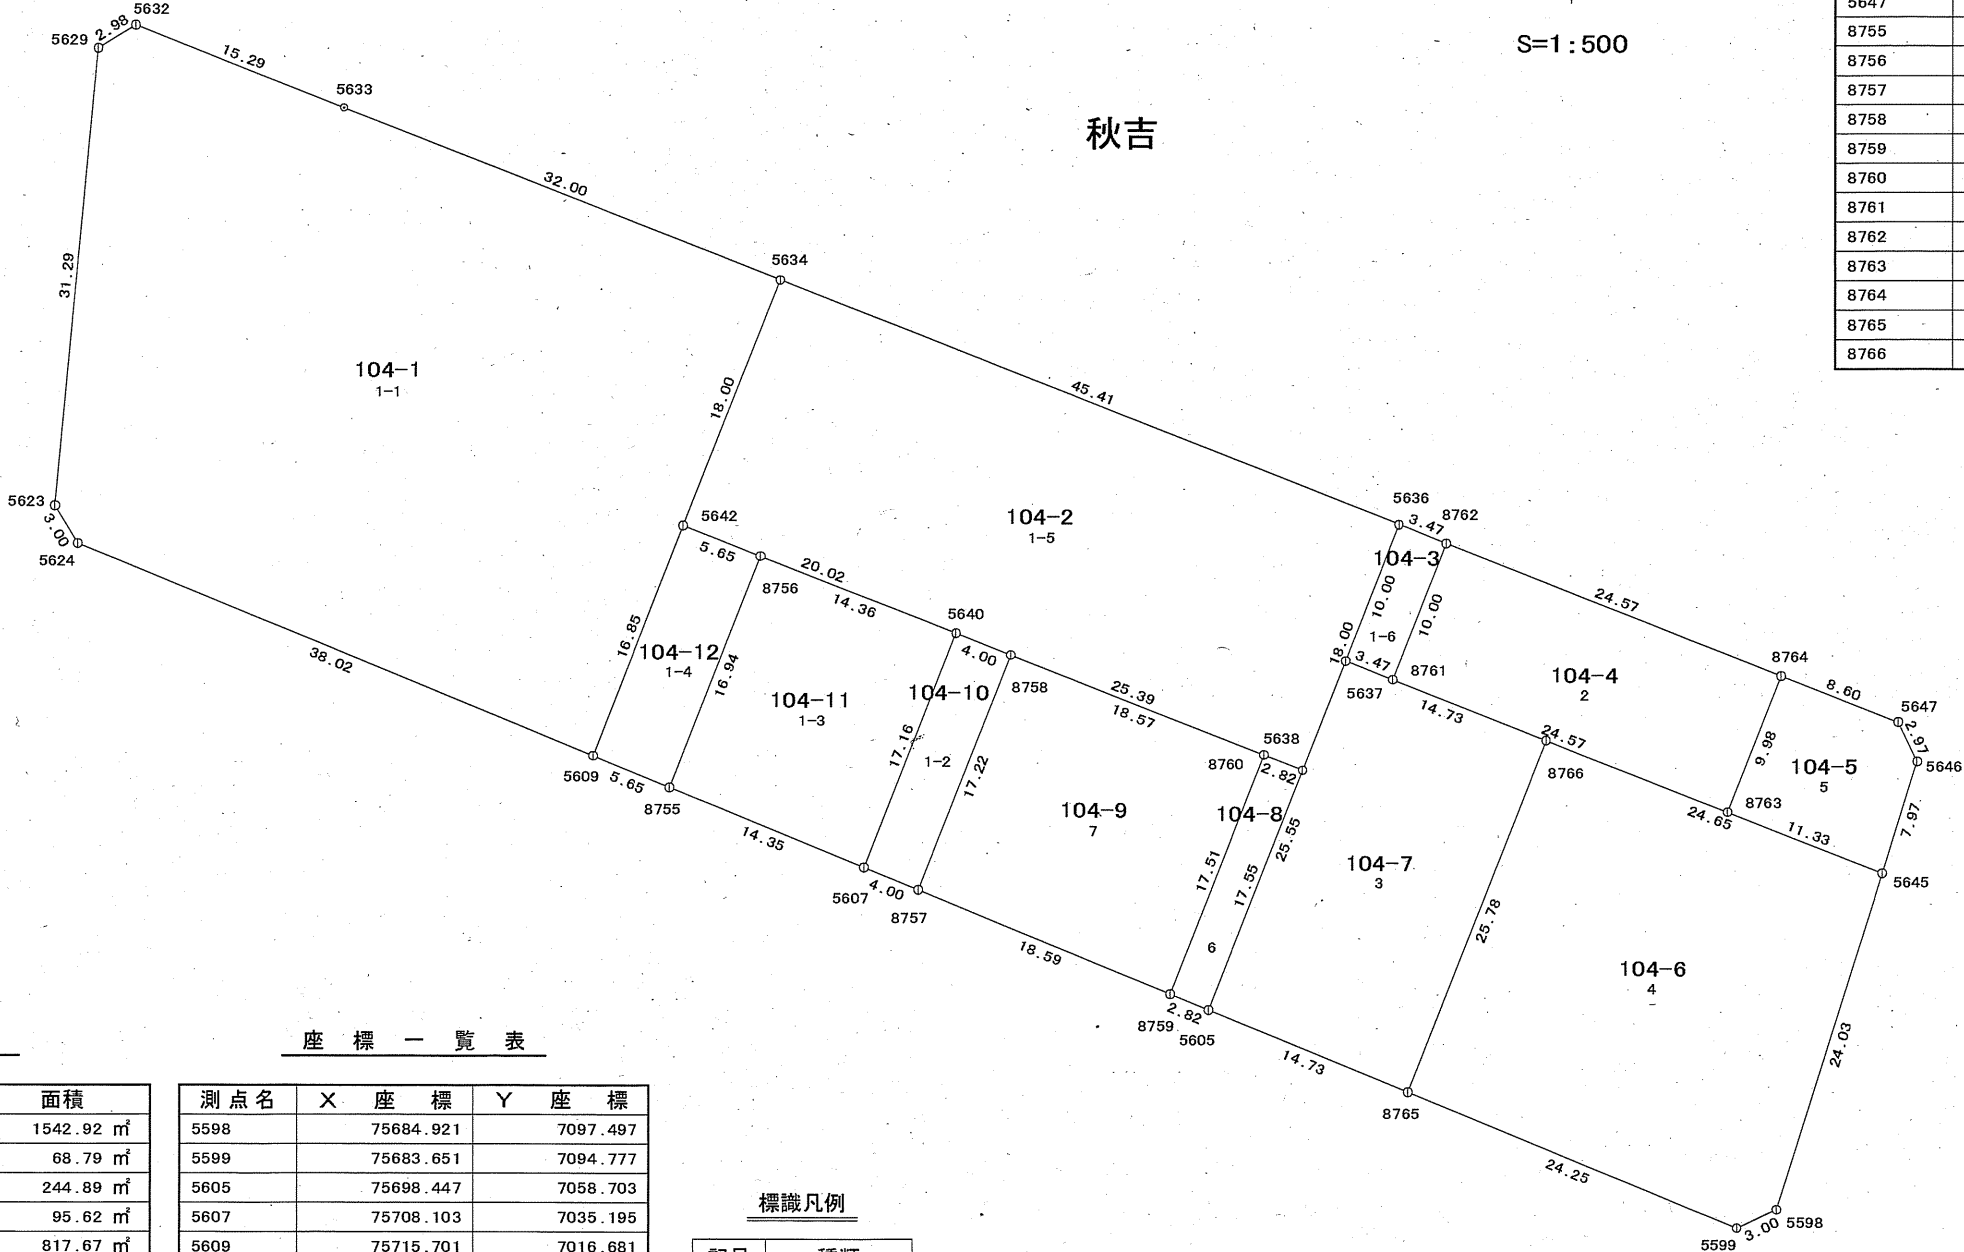

S=1 : 500

測 点 名	X	座 標	Y	座 標
5638		75714.791		7065.120
5640		75724.074		7041.480
5642		75731.394		7022.838
5645		75707.851		7104.709
5646		75715.461		7107.104
5647		75718.141		7105.818
8755		75713.556		7021.917
8756		75729.328		7028.106
8757		75706.583		7038.896
8758		75722.614		7045.205
8759		75699.520		7056.092
8760		75715.823		7062.493
8761		75720.964		7071.282
8762		75730.273		7074.940
8763		75711.989		7094.157
8764		75721.284		7097.809
8765		75692.853		7072.333
8766		75716.856		7081.760

面積一覽表

画地番号	新地番名	面積
4-1-1	104-1	1542.92 m ²
4-1-2	104-10	68.79 m ²
4-1-3	104-11	244.89 m ²
4-1-4	104-12	95.62 m ²
4-1-5	104-2	817.67 m ²
4-1-6	104-3	34.78 m ²
4-2	104-4	245.58 m ²
4-3	104-7	378.18 m ²
4-4	104-6	661.74 m ²
4-5	104-5	107.64 m ²
4-6	104-8	49.49 m ²
4-7	104-9	322.77 m ²
合計		4570.07 m ²

座 標 一 覽 表

測 点 名	X 座 標	Y 座 標
5598	75684.921	7097.497
5599	75683.651	7094.777
5605	75698.447	7058.703
5607	75708.103	7035.195
5609	75715.701	7016.681
5623	75732.705	6979.954
5624	75730.134	6981.503
5629	75763.866	6982.865
5632	75765.437	6985.409
5633	75759.843	6999.639
5634	75748.147	7029.428
5636	75731.545	7071.704
5637	75722.234	7068.045

標識凡例

記号	種類
田	コンクリート杭
㊦	プラスチック杭
田	金属標
①	金属鉋
田	木杭
◎	他



5-1街区確定図

面積一覧表

画地番号	新地番名	面積
5-1-1	105-1	192.05 m ²
5-1-2	105-15	13.64 m ²
5-1-3	105-13	14.52 m ²
5-1-4-1	105-14	99.24 m ²
5-1-4-2	105-12	116.06 m ²
5-1-5-1	105-11	105.97 m ²
5-1-5-2	105-10	268.54 m ²
5-1-6	105-9	476.40 m ²
5-1-7	105-8	386.53 m ²
5-1-8	105-7	130.72 m ²
合計		1803.67 m ²

標識凡例

記号	種類
田	コンクリート杭
田	プラスチック杭
田	金属標
田	金属板
田	木杭
田	他

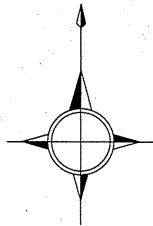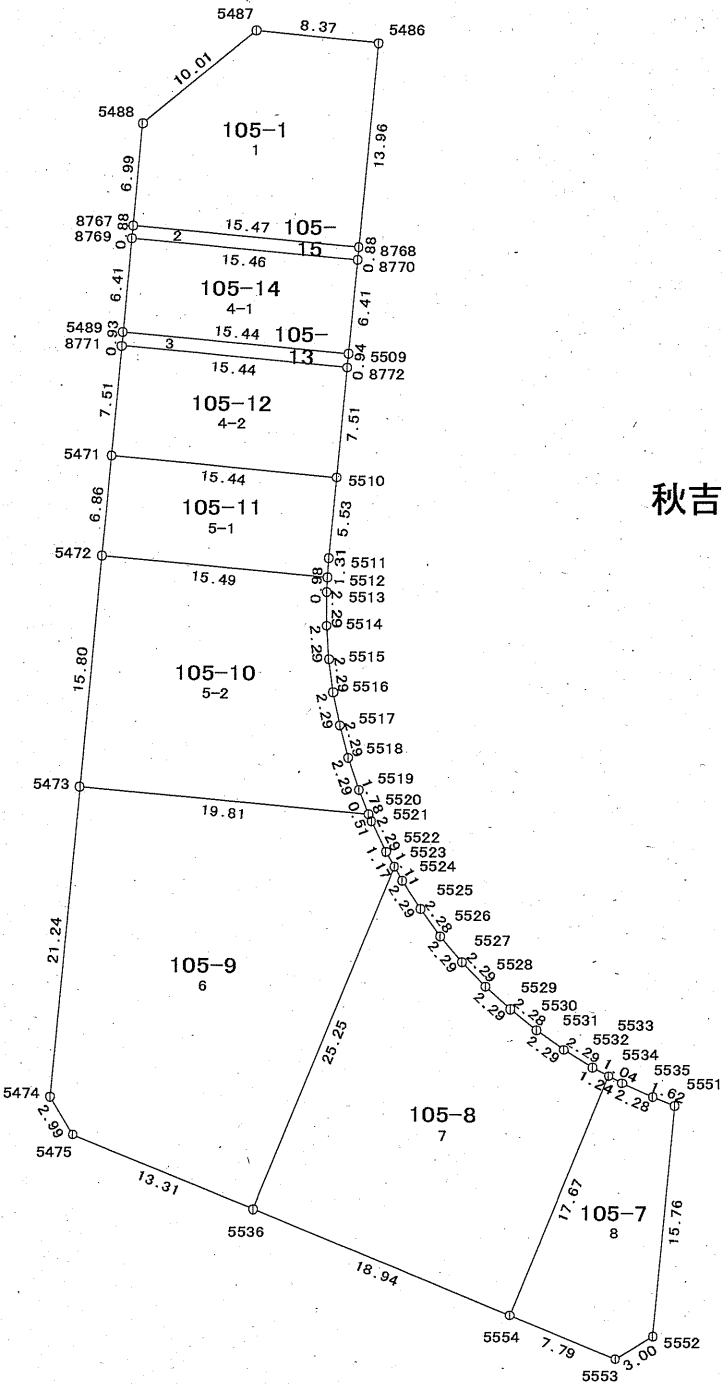

S=1:500

座 標 一 覧 表



測点名	X 座 標	Y 座 標
5471	75742.591	6932.179
5472	75735.757	6931.539
5473	75720.016	6930.074
5474	75698.859	6928.093
5475	75696.291	6929.632
5486	75770.745	6950.345
5487	75771.588	6942.008
5488	75765.243	6934.259
5489	75751.006	6932.953
5509	75749.569	6948.336
5510	75741.147	6947.554
5511	75735.632	6947.037
5512	75734.315	6946.962
5513	75733.336	6946.901
5514	75731.043	6946.907
5515	75728.756	6947.067
5516	75726.482	6947.359
5517	75724.231	6947.815
5518	75722.012	6948.394
5519	75719.838	6949.129
5520	75718.181	6949.799
5521	75717.696	6949.979
5522	75715.630	6950.979
5523	75714.603	6951.548
5524	75713.637	6952.095
5525	75711.718	6953.359
5526	75709.871	6954.712
5527	75708.121	6956.195
5528	75706.468	6957.792
5529	75704.920	6959.489
5530	75703.494	6961.274
5531	75702.178	6963.154
5532	75700.972	6965.103
5533	75700.400	6966.211
5534	75699.913	6967.136
5535	75698.973	6969.220
5536	75691.243	6941.955
5551	75698.355	6970.724
5552	75682.656	6969.259
5553	75681.093	6966.695
5554	75684.053	6959.485
8767	75758.277	6933.620
8768	75756.838	6949.025
8769	75757.399	6933.540
8770	75755.960	6948.942
8771	75750.070	6932.867
8772	75748.633	6948.249

5-2街区確定図

面積一覧表

画地番号	新地番名	面積
5-2-1	105-2	245.67 m ²
5-2-2	105-3	178.79 m ²
5-2-3	105-4	227.06 m ²
5-2-4	105-5	223.58 m ²
5-2-5	105-6	23.20 m ²
合計		898.30 m ²

秋吉

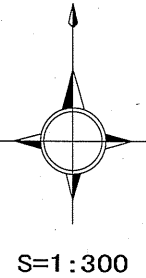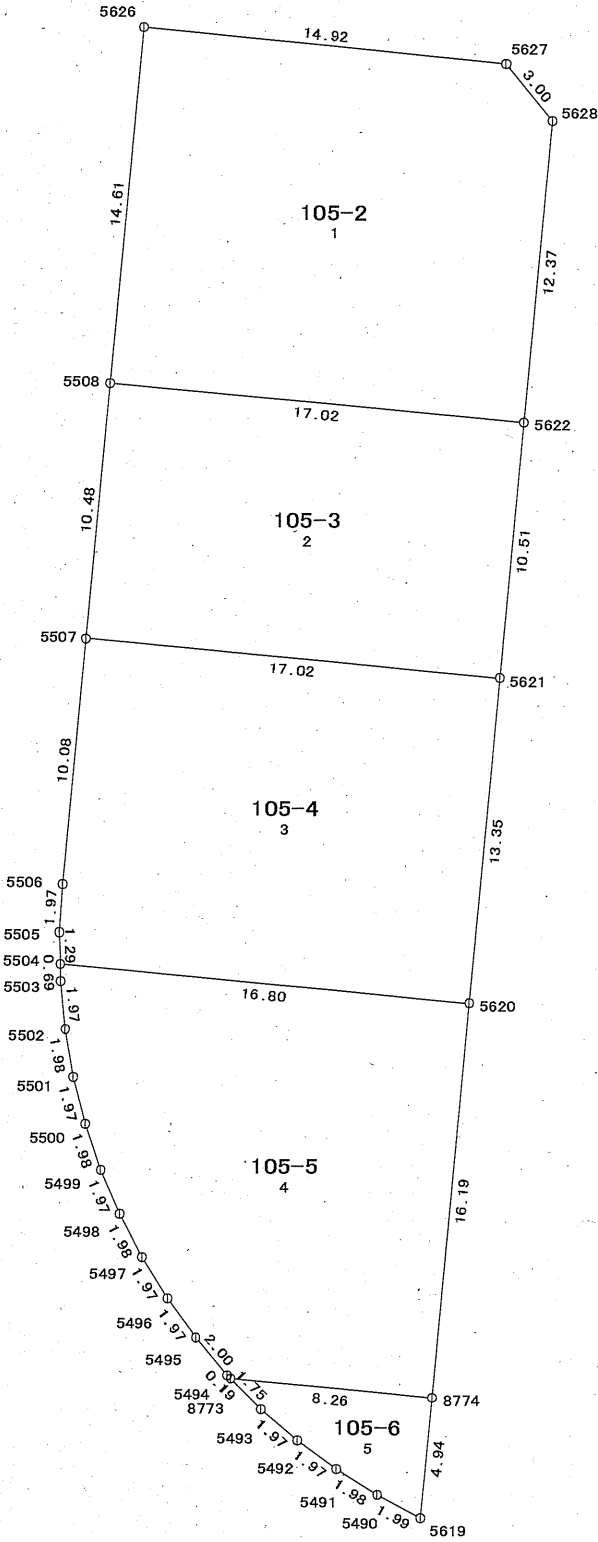

座 標 一 覧 表

測点名	X 座 標	Y 座 標
5490	75709.734	6969.934
5491	75710.789	6968.256
5492	75711.964	6966.669
5493	75713.255	6965.172
5494	75714.634	6963.793
5495	75716.166	6962.492
5496	75717.757	6961.328
5497	75719.440	6960.290
5498	75721.201	6959.372
5499	75723.016	6958.594
5500	75724.894	6957.958
5501	75726.812	6957.470
5502	75728.766	6957.135
5503	75730.727	6956.944
5504	75731.421	6956.933
5505	75732.719	6956.895
5506	75734.688	6957.022
5507	75744.732	6957.955
5508	75755.176	6958.928
5619	75708.801	6971.701
5620	75729.847	6973.669
5621	75743.142	6974.908
5622	75753.609	6975.882
5626	75769.725	6960.283
5627	75768.254	6975.134
5628	75765.934	6977.039
8773	75714.498	6963.930
8774	75713.723	6972.162

標識凡例



記号	種類
田	コンクリート杭
田	プラスチック杭
田	金属標
田	金属鋸
田	木杭
田	他

6-1,2街区確定図

面積一覧表

画地番号	新地番名	面積
6-1-1	106-1	58.72 m ²
合計		58.72 m ²

画地番号	新地番名	面積
6-2-1	106-7	234.72 m ²
6-2-2	106-6	98.70 m ²
6-2-3	106-5	82.66 m ²
6-2-4	106-4	132.02 m ²
6-2-5	106-3	87.04 m ²
6-2-6	106-2	177.64 m ²
合計		812.78 m ²

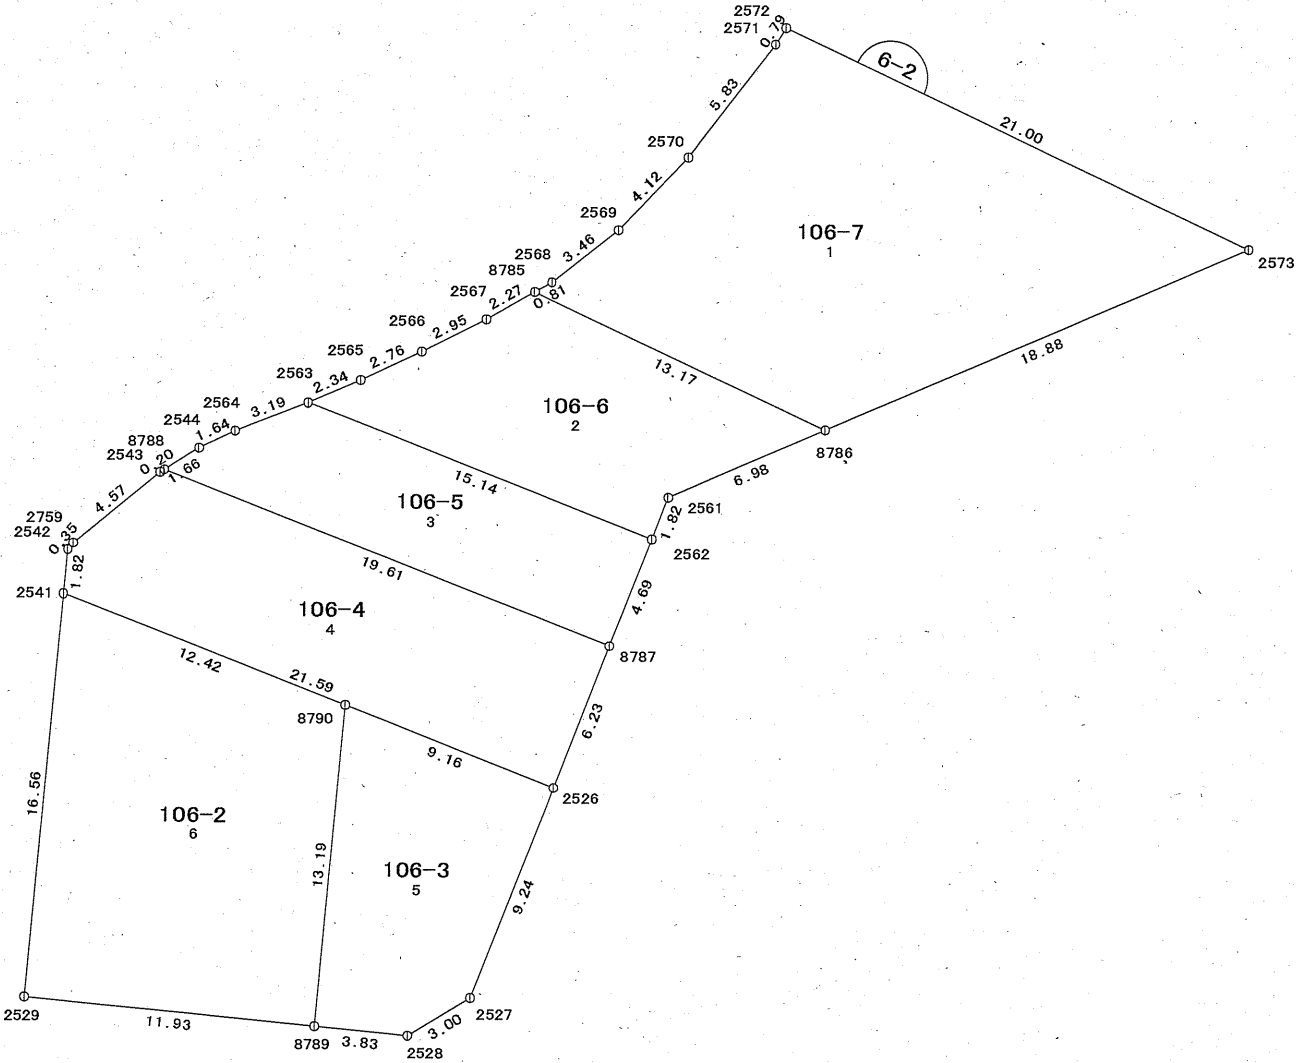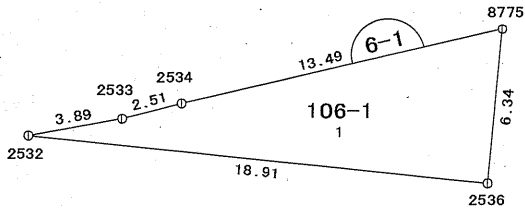

座 標 一 覧 表

測点名	X 座 標	Y 座 標
2526	75790.165	6984.023
2527	75781.557	6980.638
2528	75779.998	6978.072
2529	75781.566	6962.379
2532	75784.590	6932.640
2533	75785.289	6936.471
2534	75785.915	6938.903
2536	75782.676	6951.456
2541	75798.059	6963.923
2542	75799.876	6964.098
2543	75803.032	6967.876
2544	75804.024	6969.466
2561	75802.040	6988.692
2562	75800.342	6988.024
2563	75805.895	6973.929
2564	75804.736	6970.948
2565	75806.814	6976.084
2566	75807.986	6978.592
2567	75809.323	6981.232
2568	75810.850	6983.914
2569	75812.988	6986.646
2570	75815.967	6989.493
2571	75820.590	6993.059
2572	75821.260	6993.489
2573	75812.254	7012.464
2759	75800.145	6964.330
8775	75788.997	6952.037
8785	75810.449	6983.210
8786	75804.799	6995.114
8787	75795.969	6986.305
8788	75803.140	6968.050
8789	75780.379	6974.259
8790	75793.517	6975.488


標識凡例

記号	種類
田	コンクリート杭
田	プラスチック杭
田	金属標
田	金属板
田	木杭
田	他


秋吉

7街区確定図

秋吉

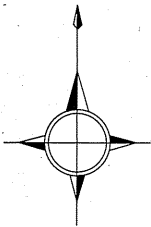

S=1:500

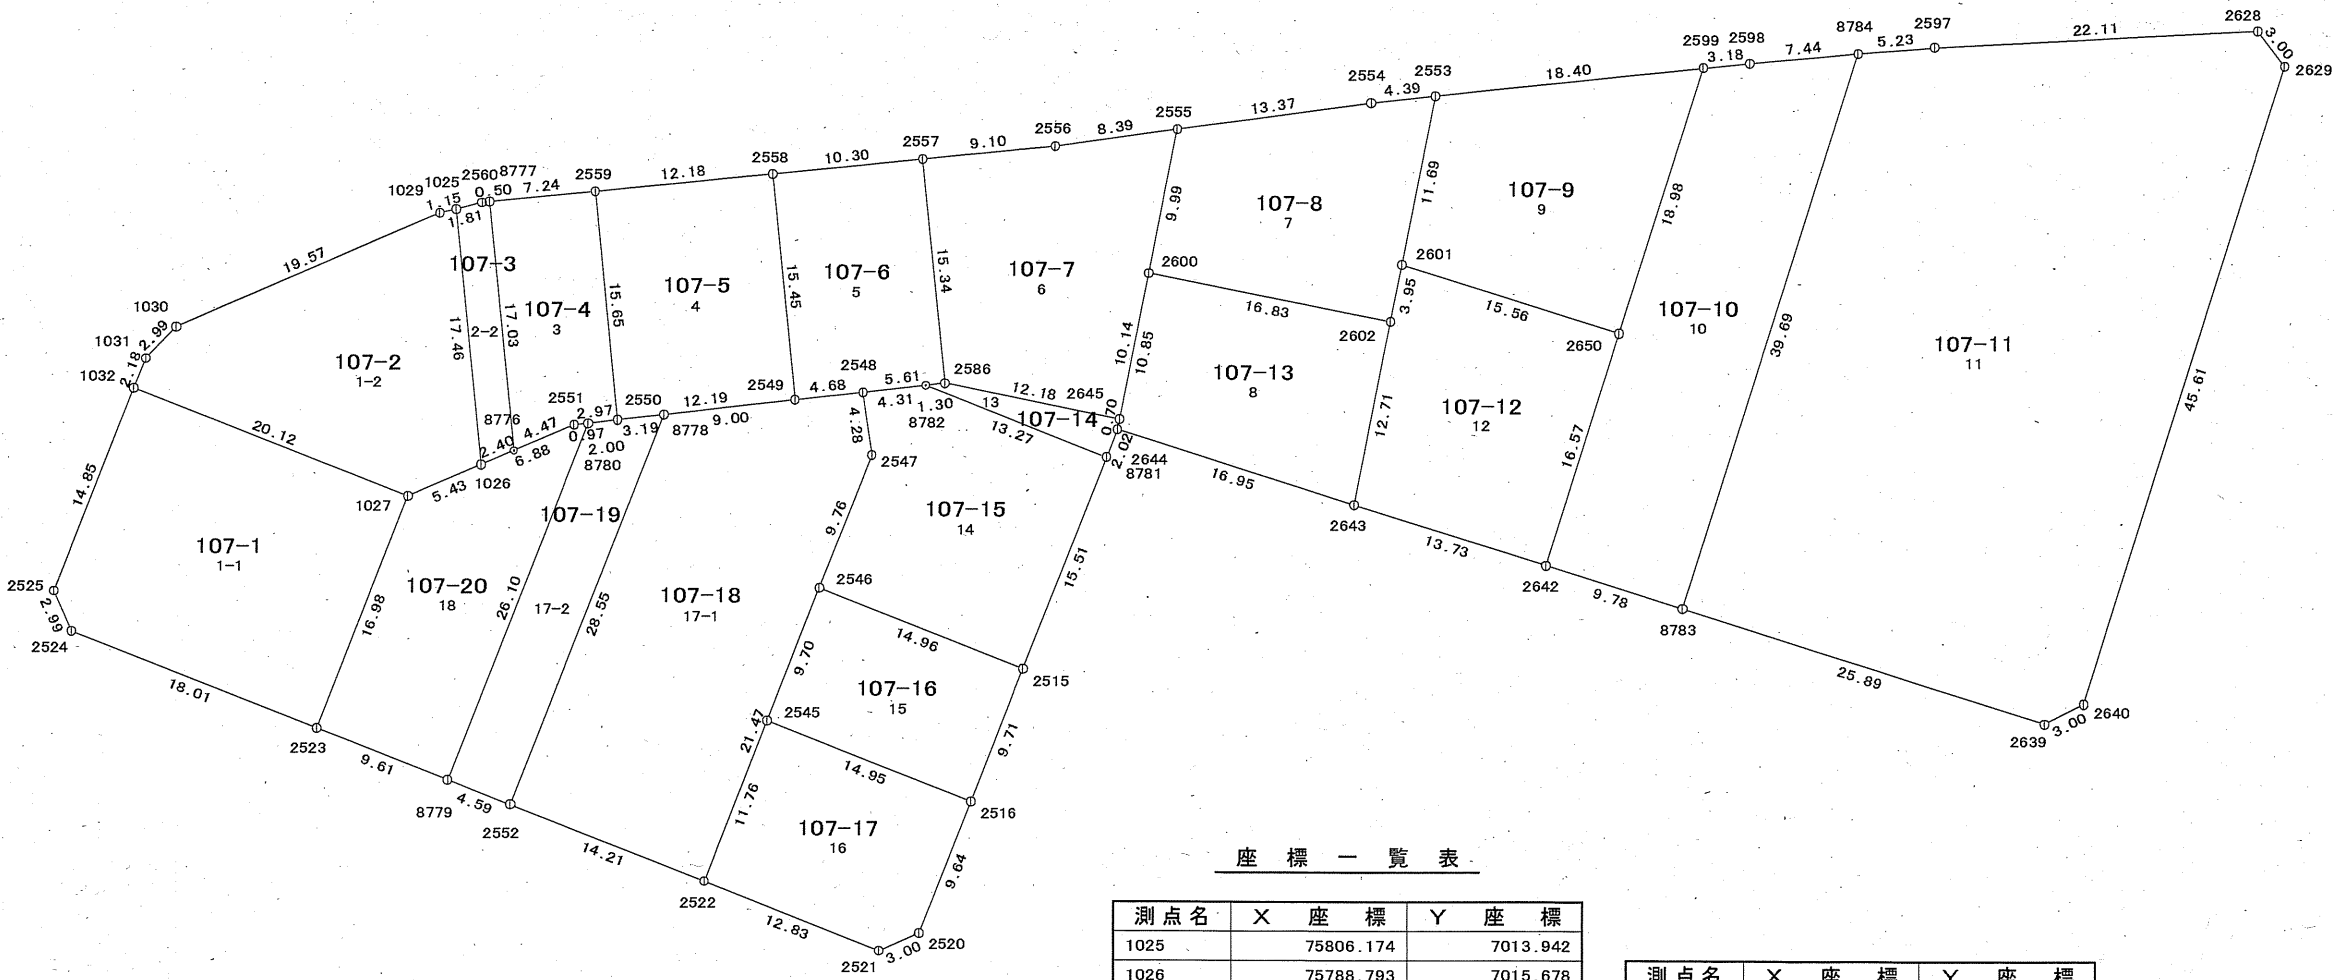

面積一覧表

画地番号	新地番名	面積
7-1-1	107-1	339.49 m ²
7-1-2	107-2	271.85 m ²
7-2-2	107-3	39.68 m ²
7-3	107-4	116.53 m ²
7-4	107-5	189.62 m ²
7-5	107-6	158.69 m ²
7-6	107-7	255.44 m ²
7-7	107-8	216.94 m ²
7-8	107-13	198.55 m ²
7-9	107-9	250.61 m ²
7-10	107-10	368.79 m ²

画地番号	新地番名	面積
7-11	107-11	1259.18 m ²
7-12	107-12	242.95 m ²
7-13	107-14	20.66 m ²
7-14	107-15	236.51 m ²
7-15	107-16	145.31 m ²
7-16	107-17	173.80 m ²
7-17-1	107-18	454.23 m ²
7-17-2	107-19	125.43 m ²
7-18	107-20	208.96 m ²
合計		5273.22 m ²

標識凡例

記号	種類
田	コンクリート杭
田	プラスチック杭
田	金属標
田	金属板
田	木杭
田	他

座 標 一 覧 表

測点名	X 座 標	Y 座 標
1025	75806.174	7013.942
1026	75788.793	7015.678
1027	75786.633	7010.694
1029	75805.911	7012.821
1030	75798.168	6994.841
1031	75796.017	6992.763
1032	75793.980	6991.960
2515	75774.955	7052.710
2516	75765.913	7049.157
2520	75756.929	7045.637
2521	75755.735	7042.880
2522	75760.438	7030.942
2523	75770.823	7004.486
2524	75777.416	6987.719
2525	75780.161	6986.520
2545	75771.393	7035.238
2546	75780.431	7038.780
2547	75789.515	7042.354
2548	75793.759	7041.739
2549	75793.237	7037.084
2550	75791.831	7024.970


測点名	X 座 標	Y 座 標
2551	75791.497	7022.009
2552	75765.625	7017.703
2553	75814.047	7080.774
2554	75813.583	7076.403
2555	75811.743	7063.157
2556	75810.587	7054.841
2557	75809.663	7045.783
2558	75808.614	7035.532
2559	75807.408	7023.405
2560	75806.637	7015.696
2586	75794.397	7047.322
2597	75817.480	7114.870
2598	75816.337	7102.245
2599	75816.000	7099.077
2600	75801.938	7061.218
2601	75802.570	7078.513
2602	75798.687	7077.737
2628	75818.623	7136.955
2629	75816.244	7138.790

測点名	X 座 標	Y 座 標
2639	75771.366	7122.438
2640	75772.728	7125.116
2642	75782.080	7088.397
2643	75786.205	7075.295
2644	75791.283	7059.121
2645	75791.979	7059.260
2650	75797.893	7093.361
8776	75789.739	7017.892
8777	75806.687	7016.198
8778	75792.199	7028.140
8779	75767.305	7013.431
8780	75791.606	7022.976
8781	75789.397	7058.381
8782	75794.249	7046.025
8783	75779.141	7097.734
8784	75817.008	7109.657

8街区出来形


面積一覧表

画地番号	新地番名	面積
8-1	108-1	146.08 m ²
8-2	108-2	1350.20 m ²
8-3	108-3	717.90 m ²
8-5	108-4	62.49 m ²
合計		2276.67 m ²

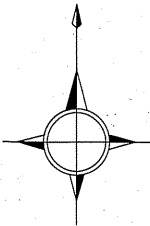

S=1:500

秋吉

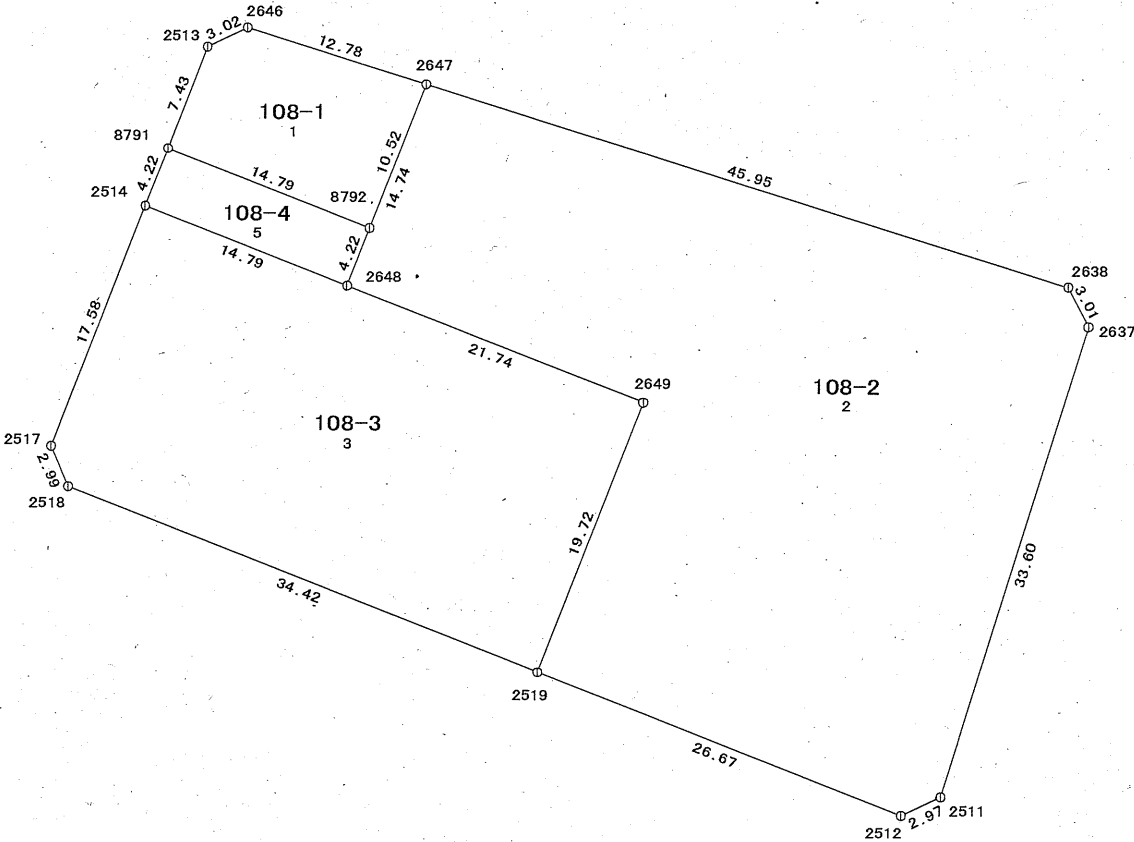

標識凡例

記号	種類
田	コンクリート杭
田	プラスチック杭
田	金属標
田	金属板
田	木杭
田	他

座 標 一 覧 表

測点名	X 座 標	Y 座 標
2511	75730.924	7111.972
2512	75729.667	7109.278
2513	75781.972	7061.897
2514	75771.120	7057.644
2517	75754.755	7051.213
2518	75752.012	7052.411
2519	75739.412	7084.447
2637	75762.984	7122.047
2638	75765.660	7120.657
2646	75783.274	7064.622
2647	75779.434	7076.815
2648	75765.712	7071.413
2649	75757.772	7091.654
8791	75775.053	7059.186
8792	75769.642	7072.960