
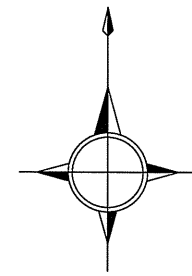


出来形確認測量基準点位置図

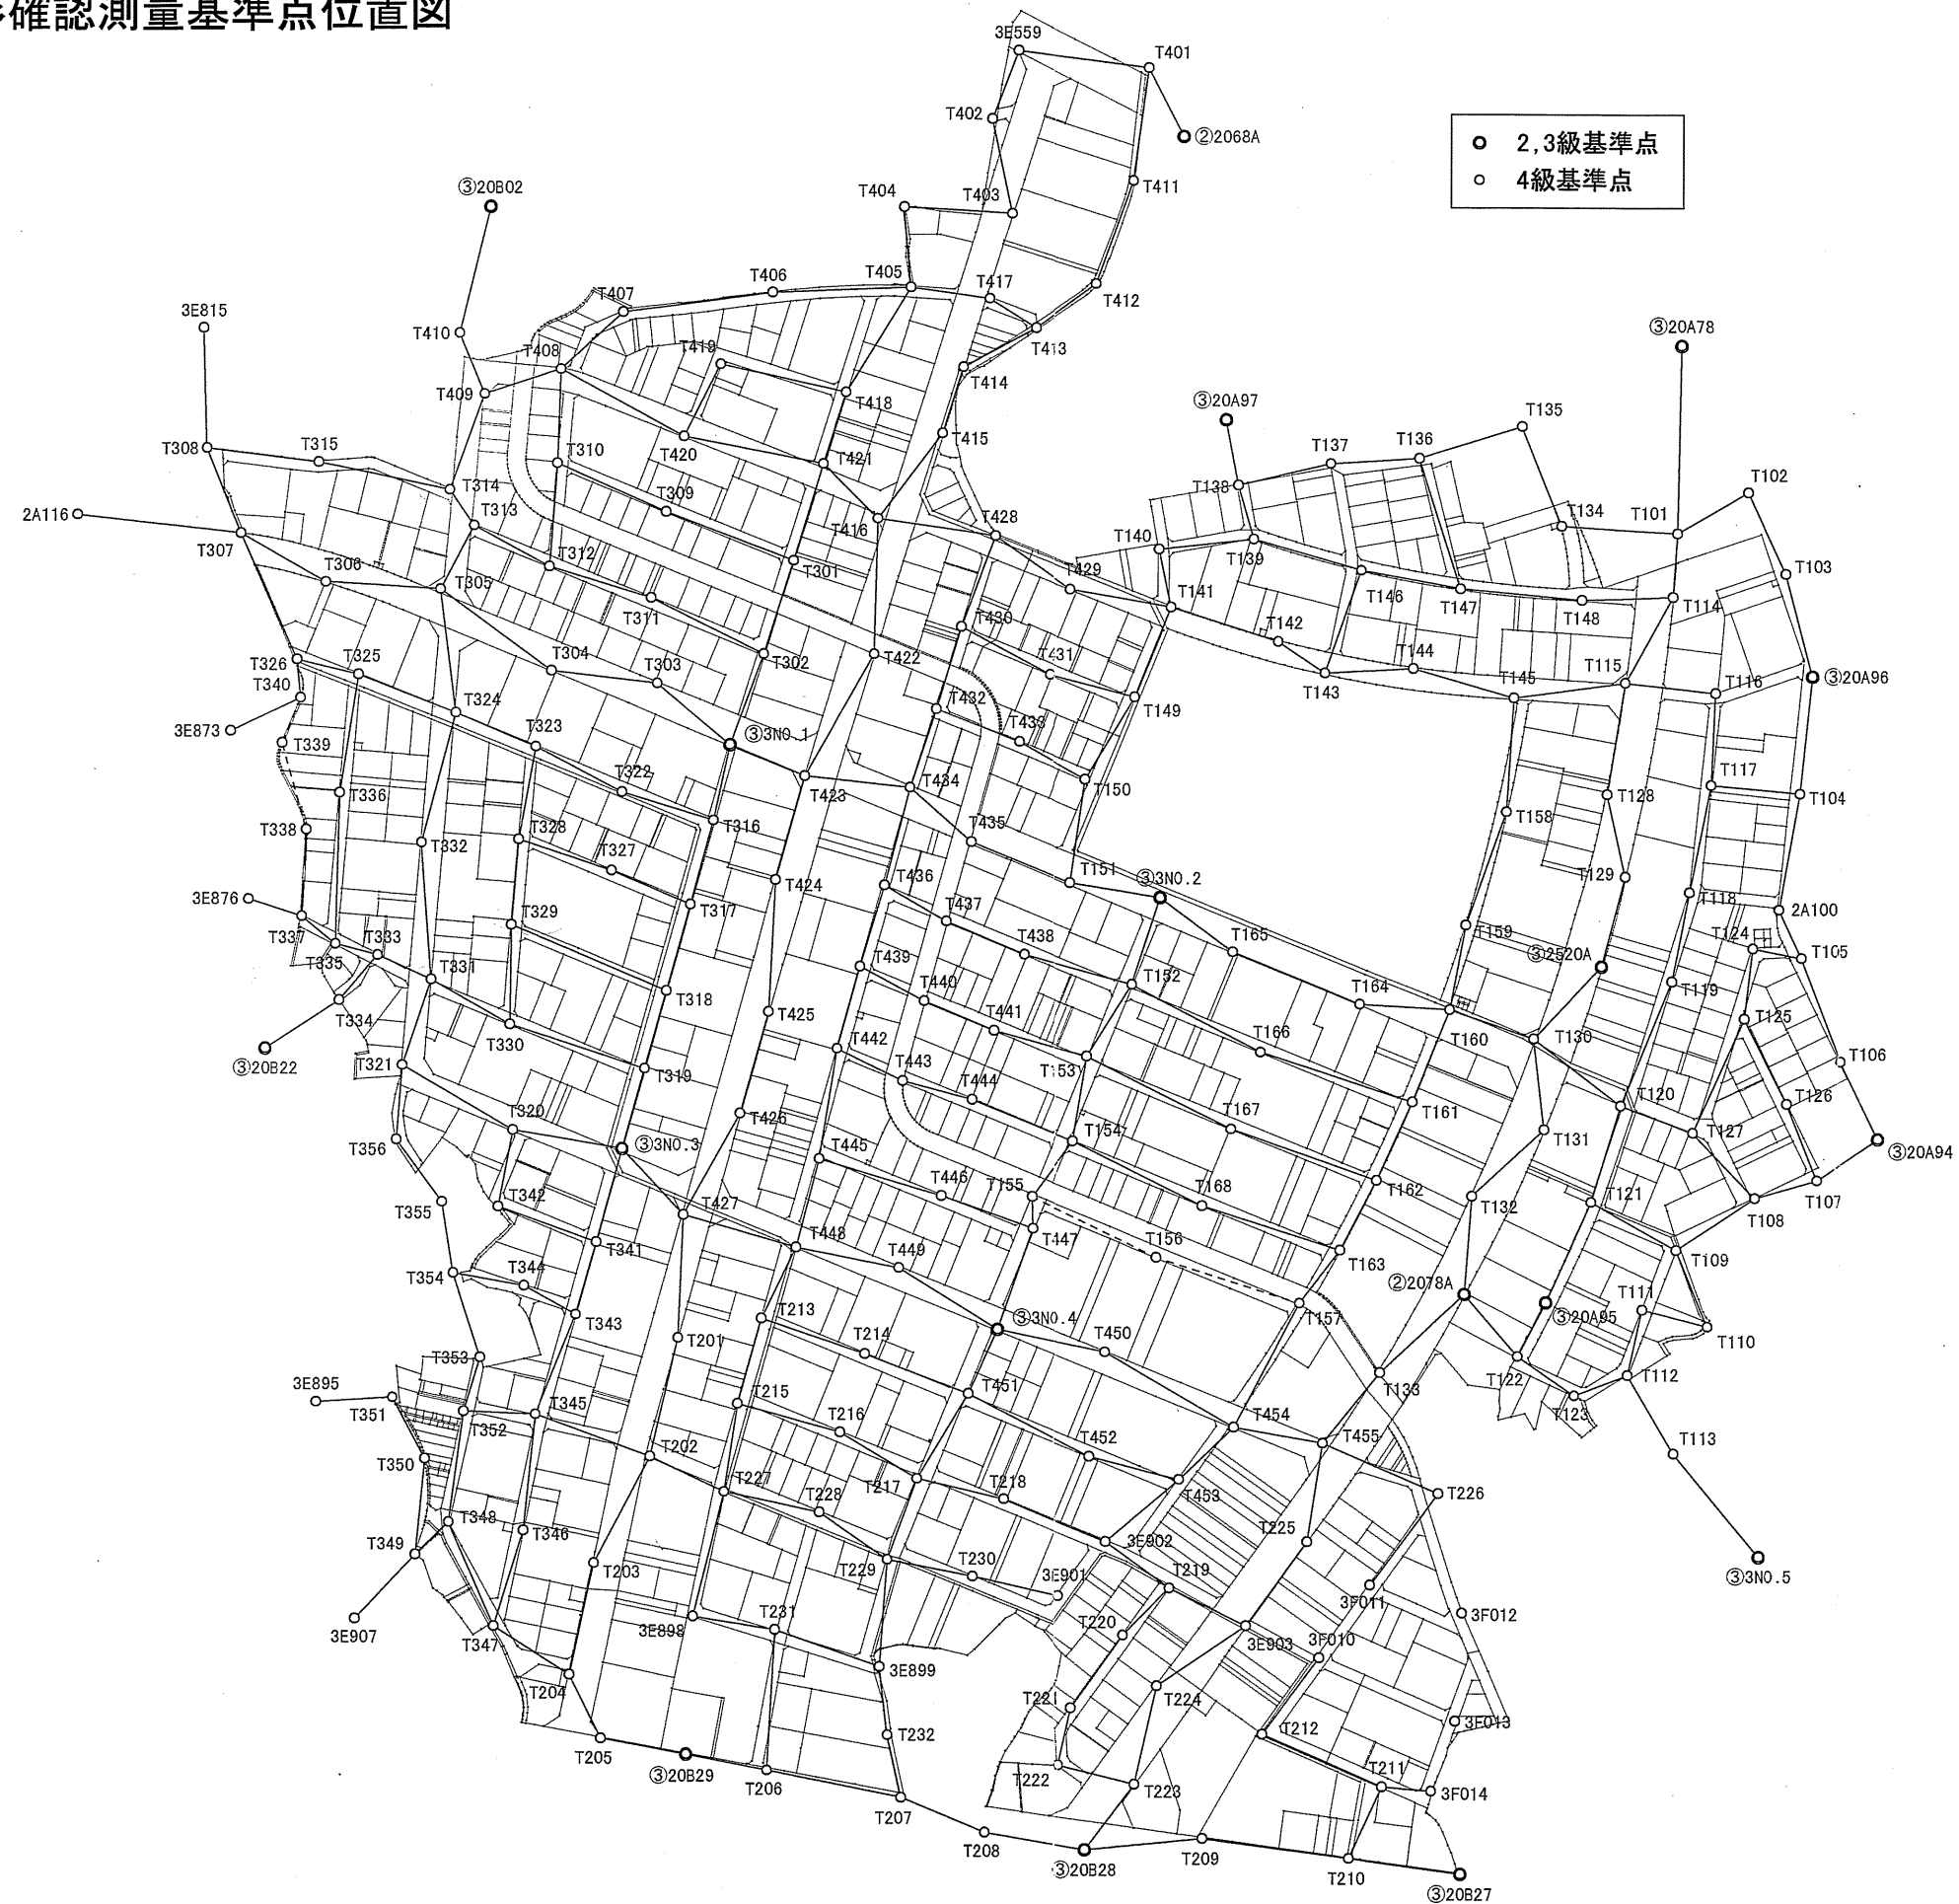

S=1 : 4,000