


富山高岡広域都市計画事業荒川南土地区画整理事業面地出来形確認測量原図 BNo. 13

平成
年
月

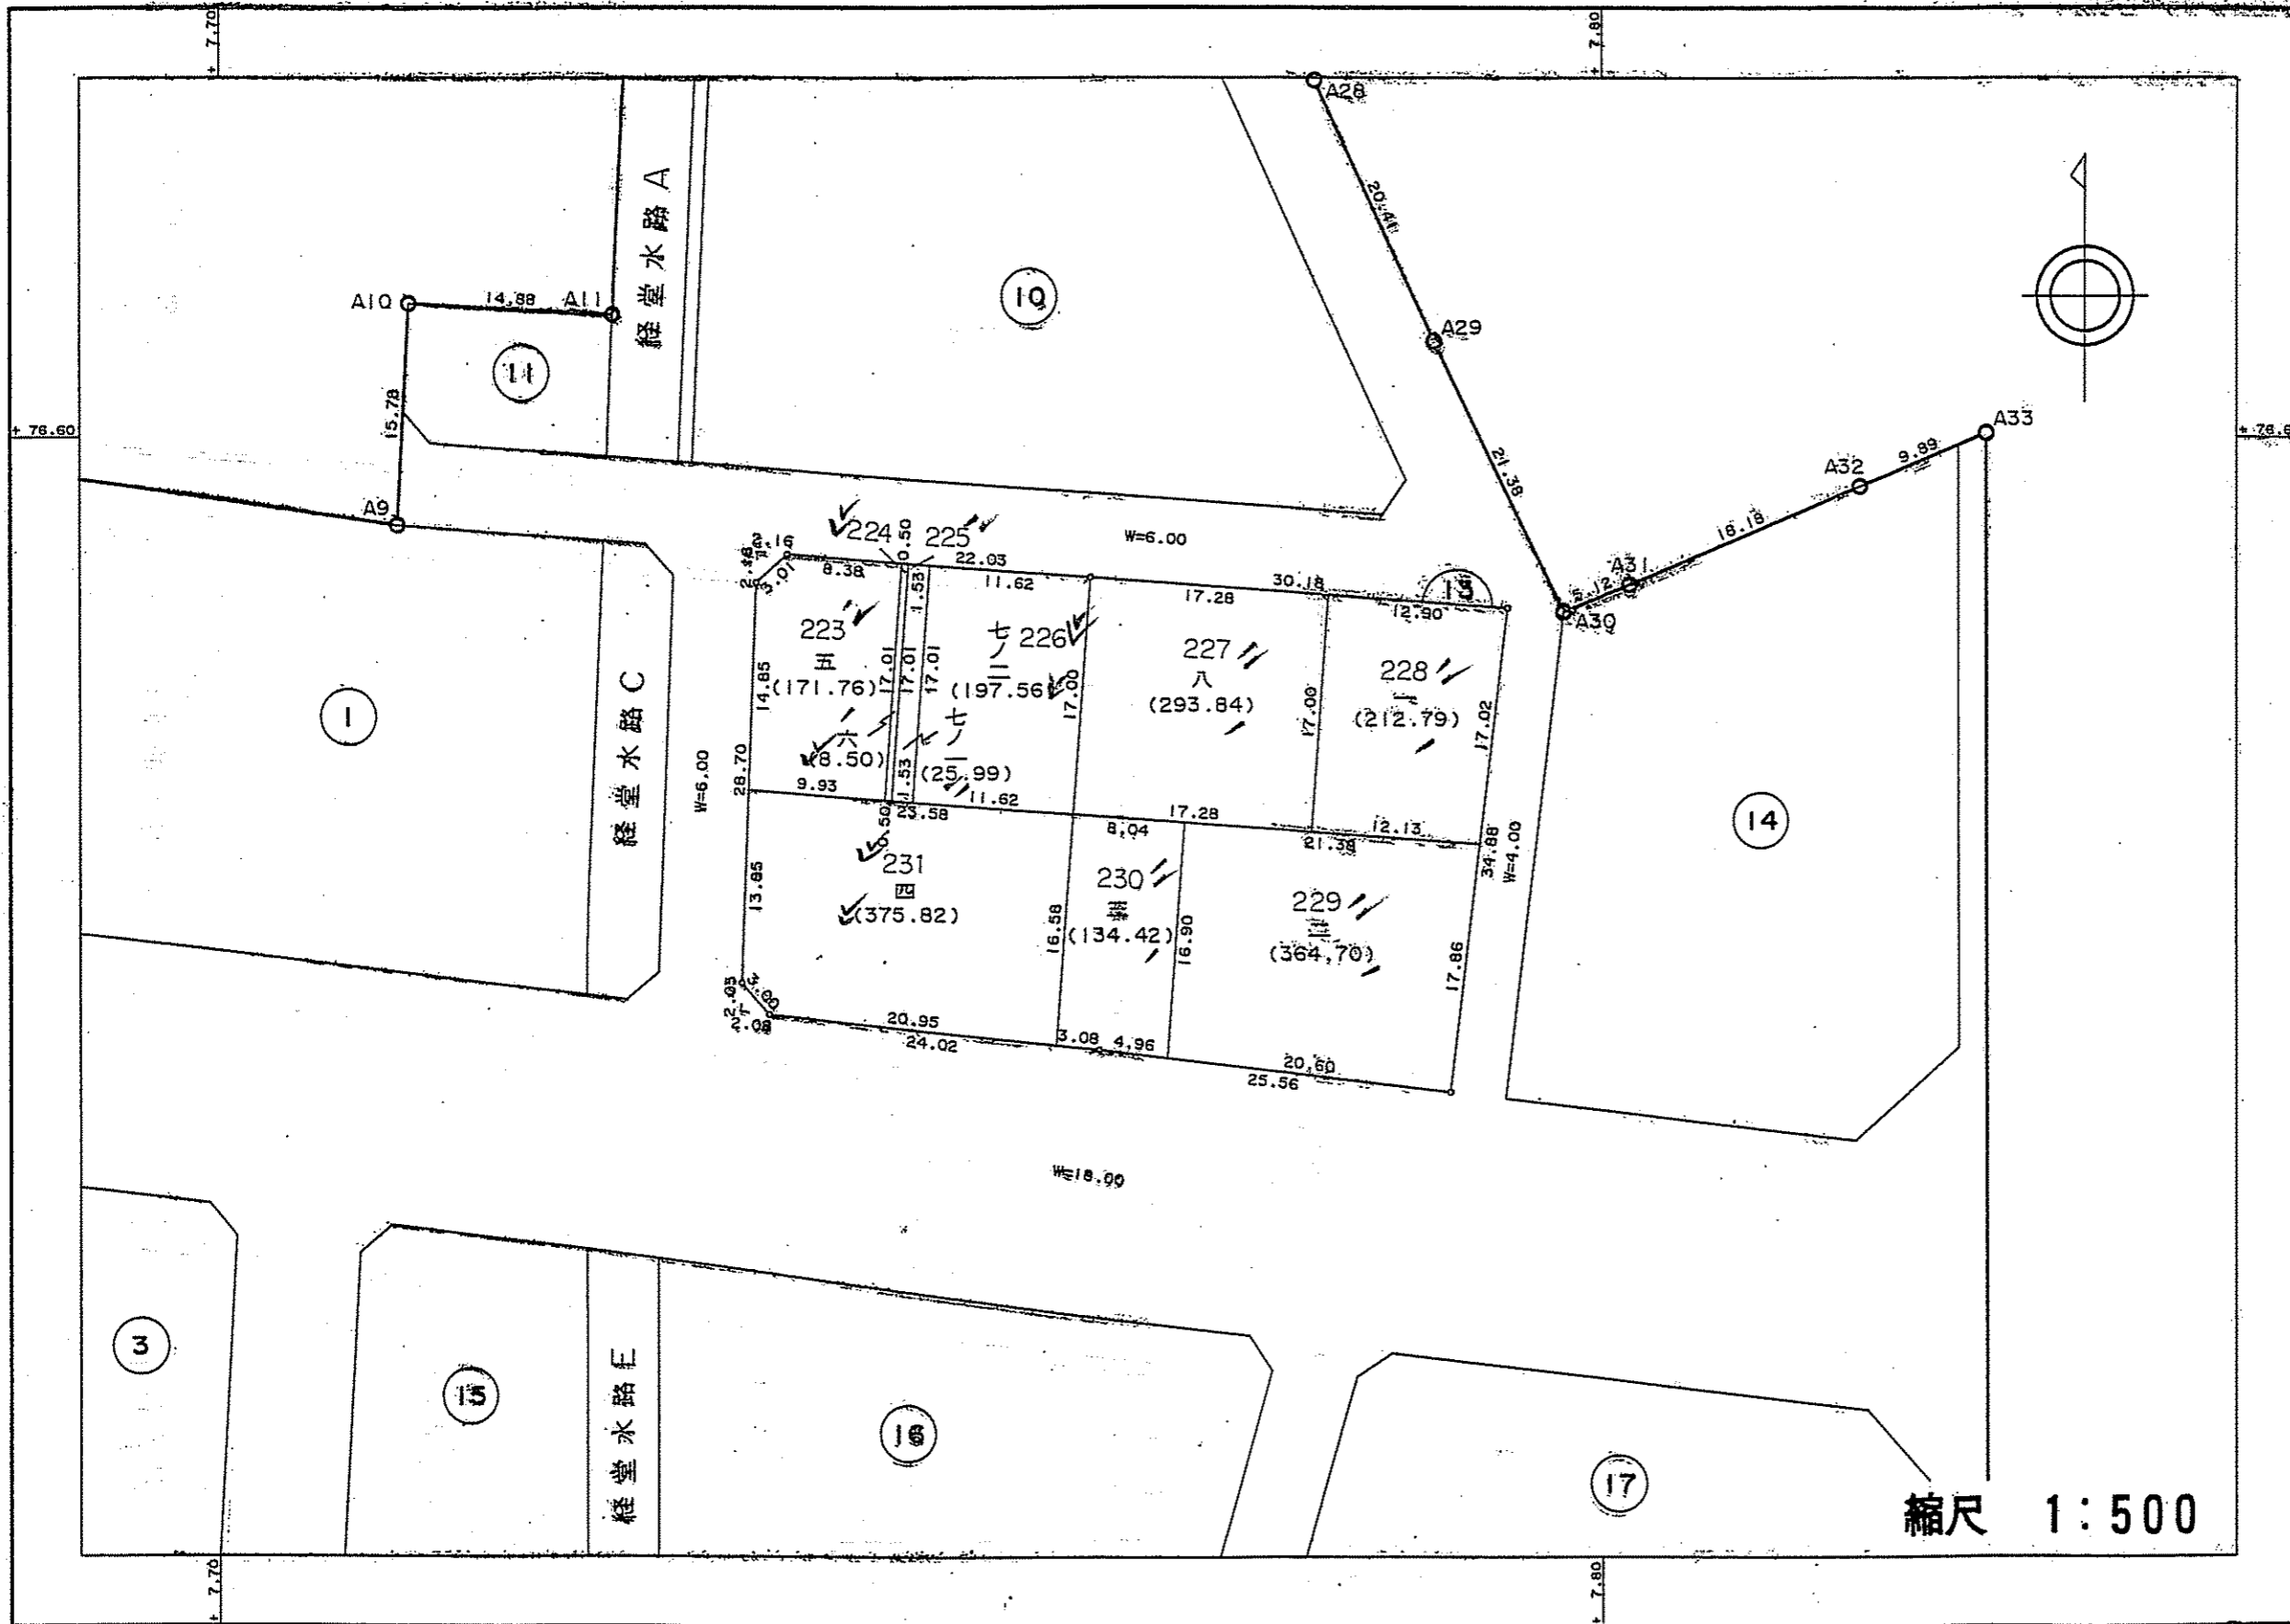

富山市荒川南土地区画整理組合

株式会社
サ
ワ
コ
ン

縮尺 1:500