
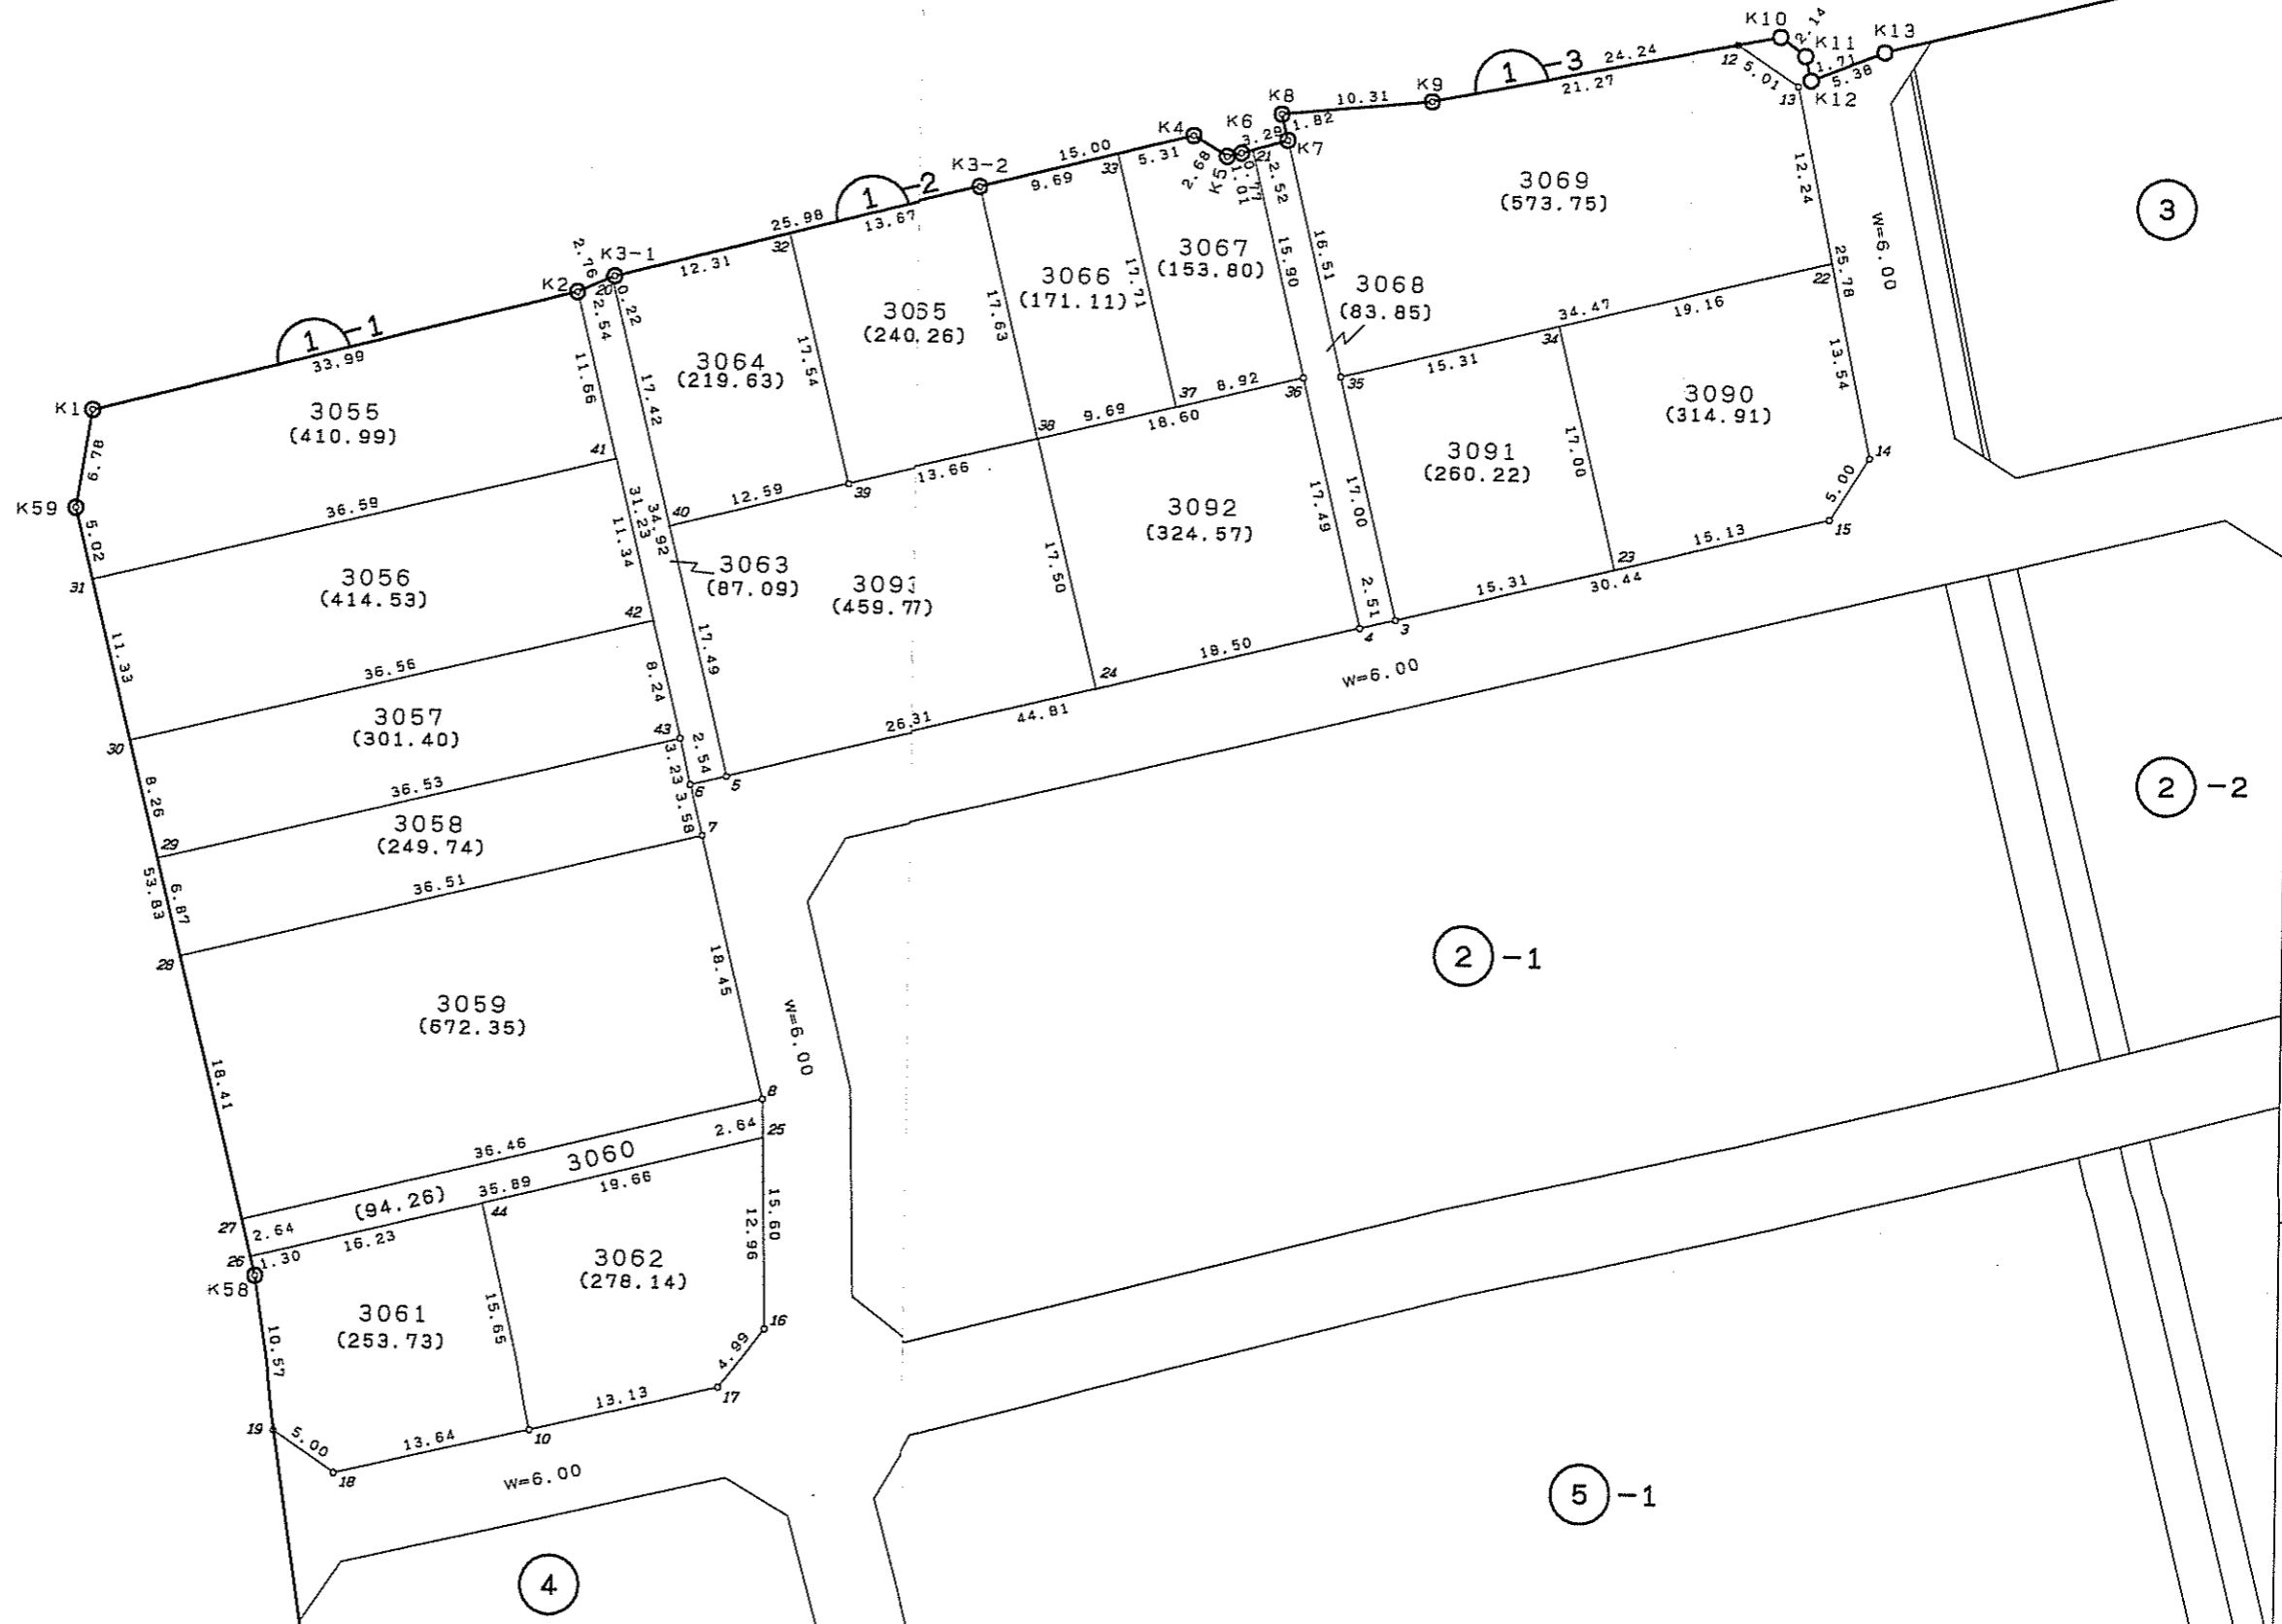


富山市藤木東土地区画整理事業 画地出来形確認測量原図 縮尺1:500 BNo. 1

平成十九年 三月

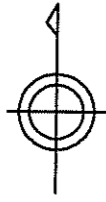

株式会社サンワコン

富山市藤木東土地区画整理組合