


富山市藤木東土地区画整理事業 画地出来形確認測量原図 縮尺 1 : 500 BNo. 8 其の2

平成十九年 三月

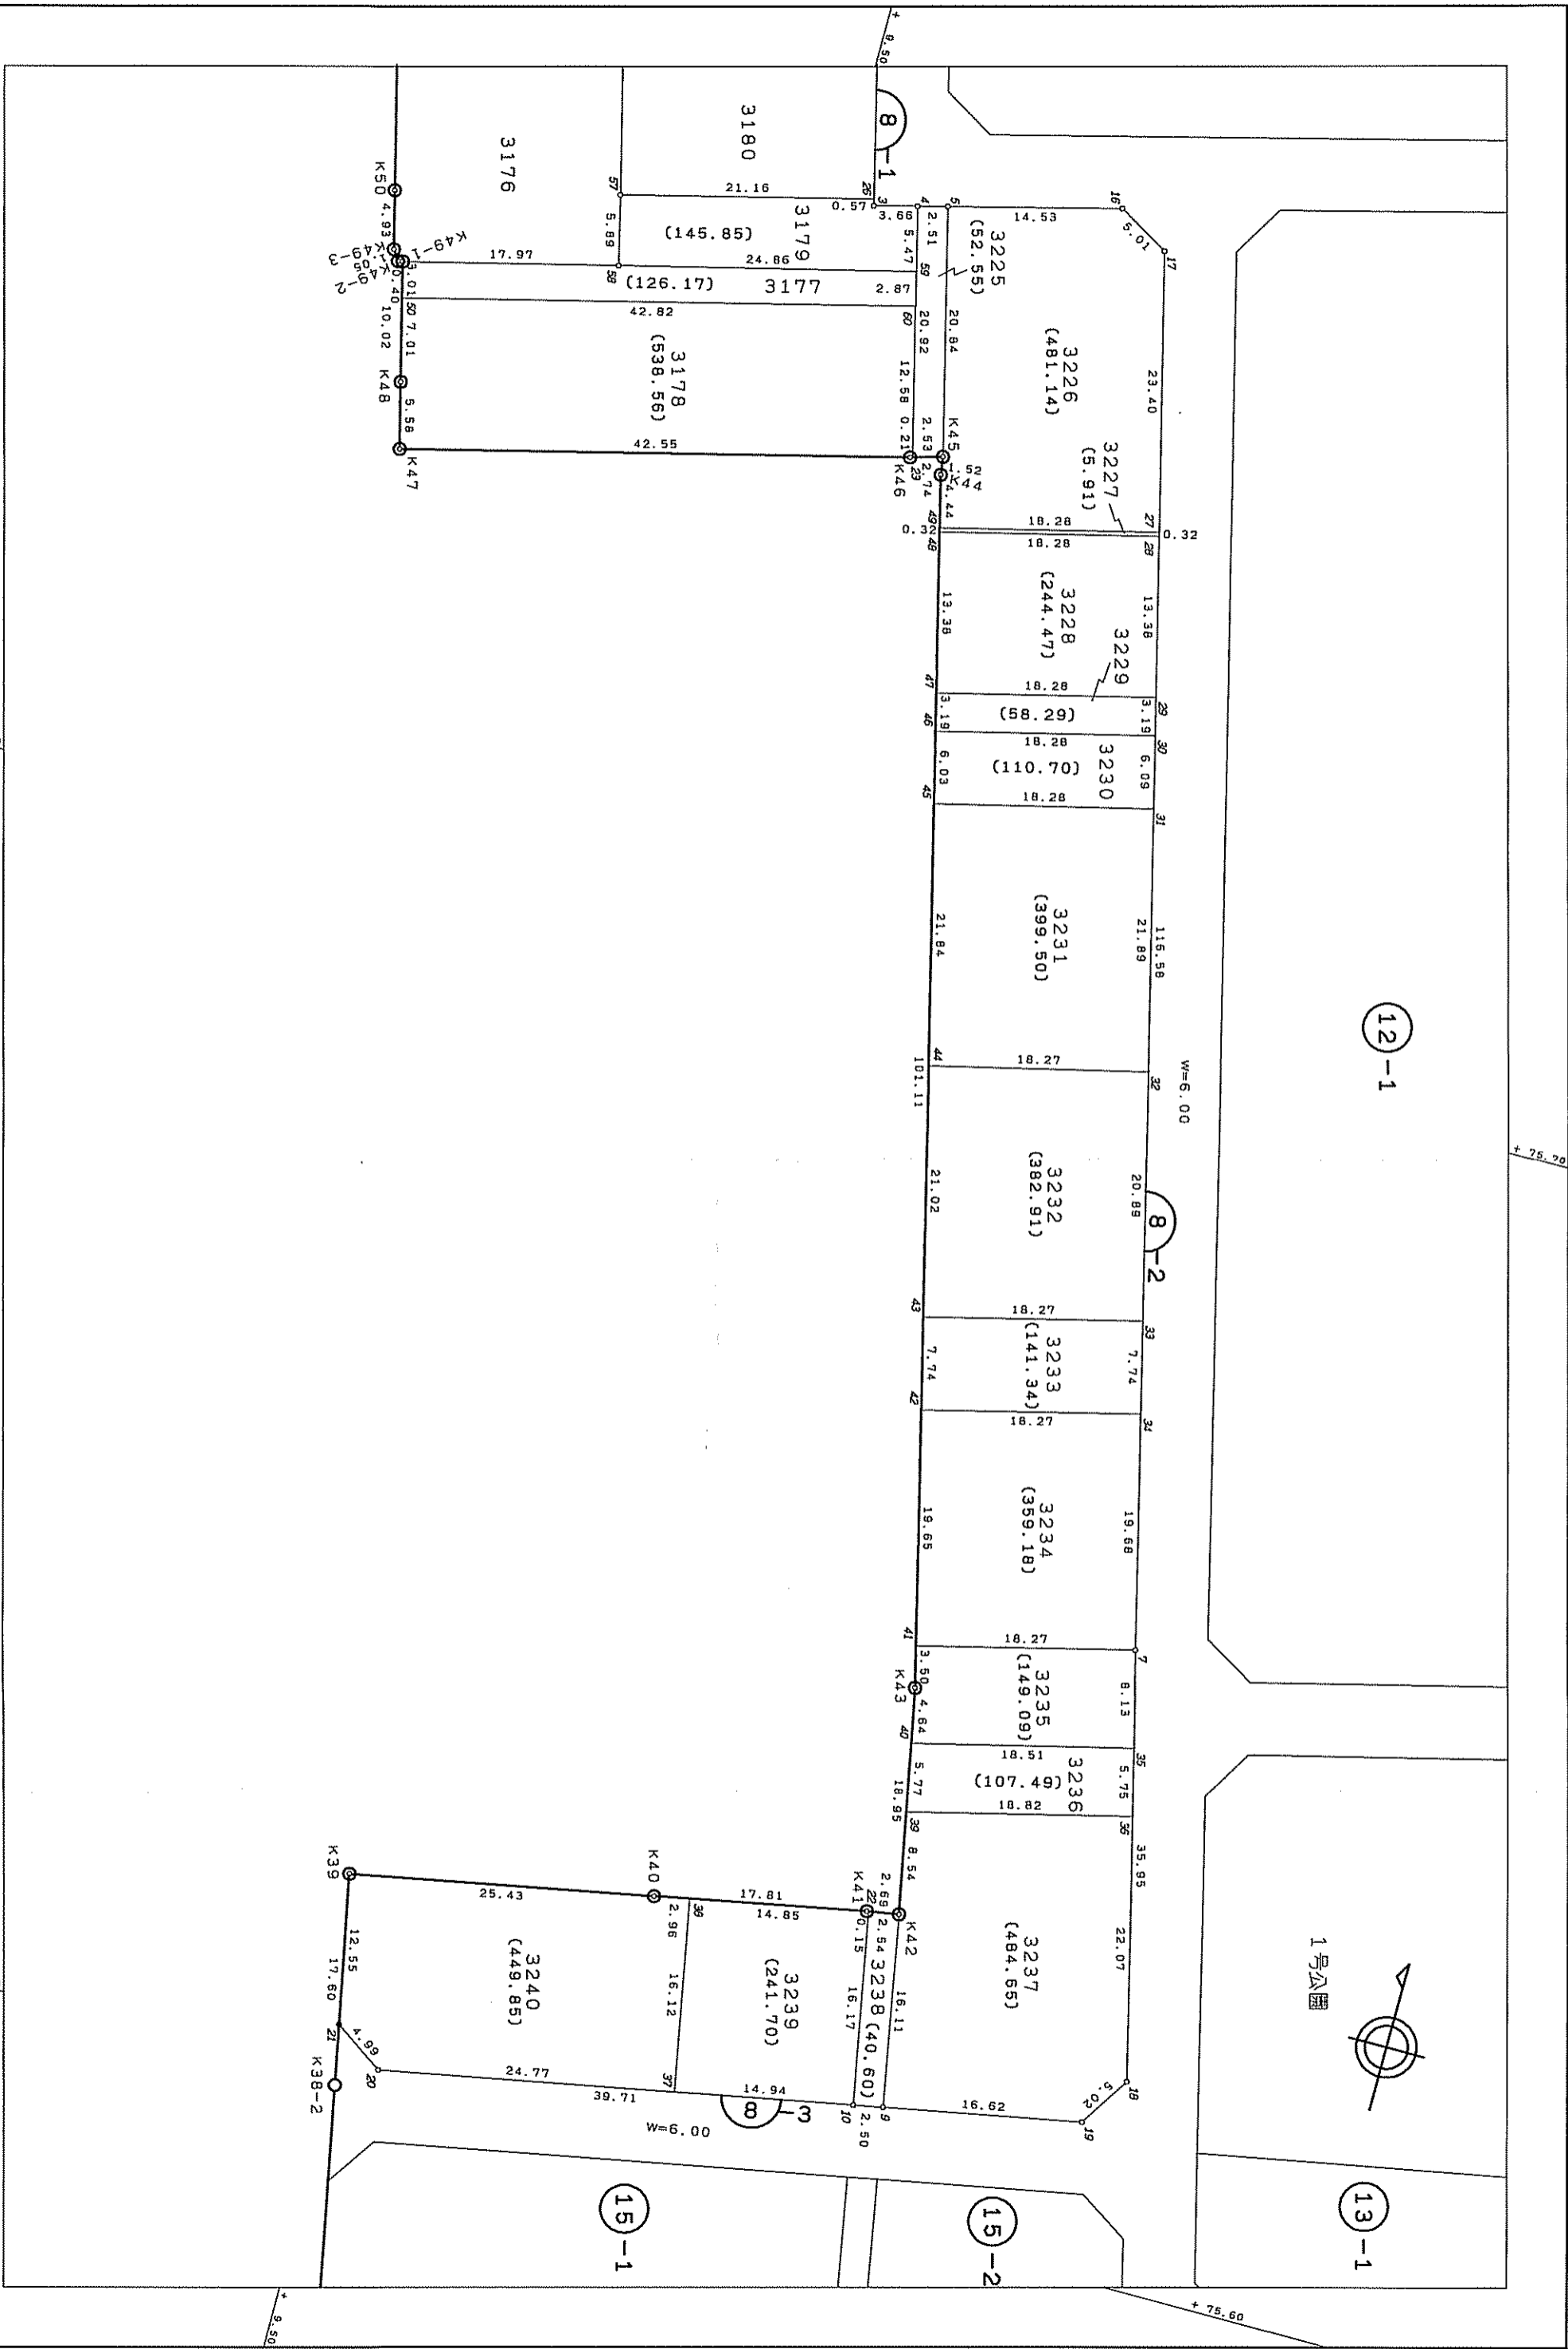

富山市藤木東土地区画整理組合

株式会社サンコン