


出来形確認図

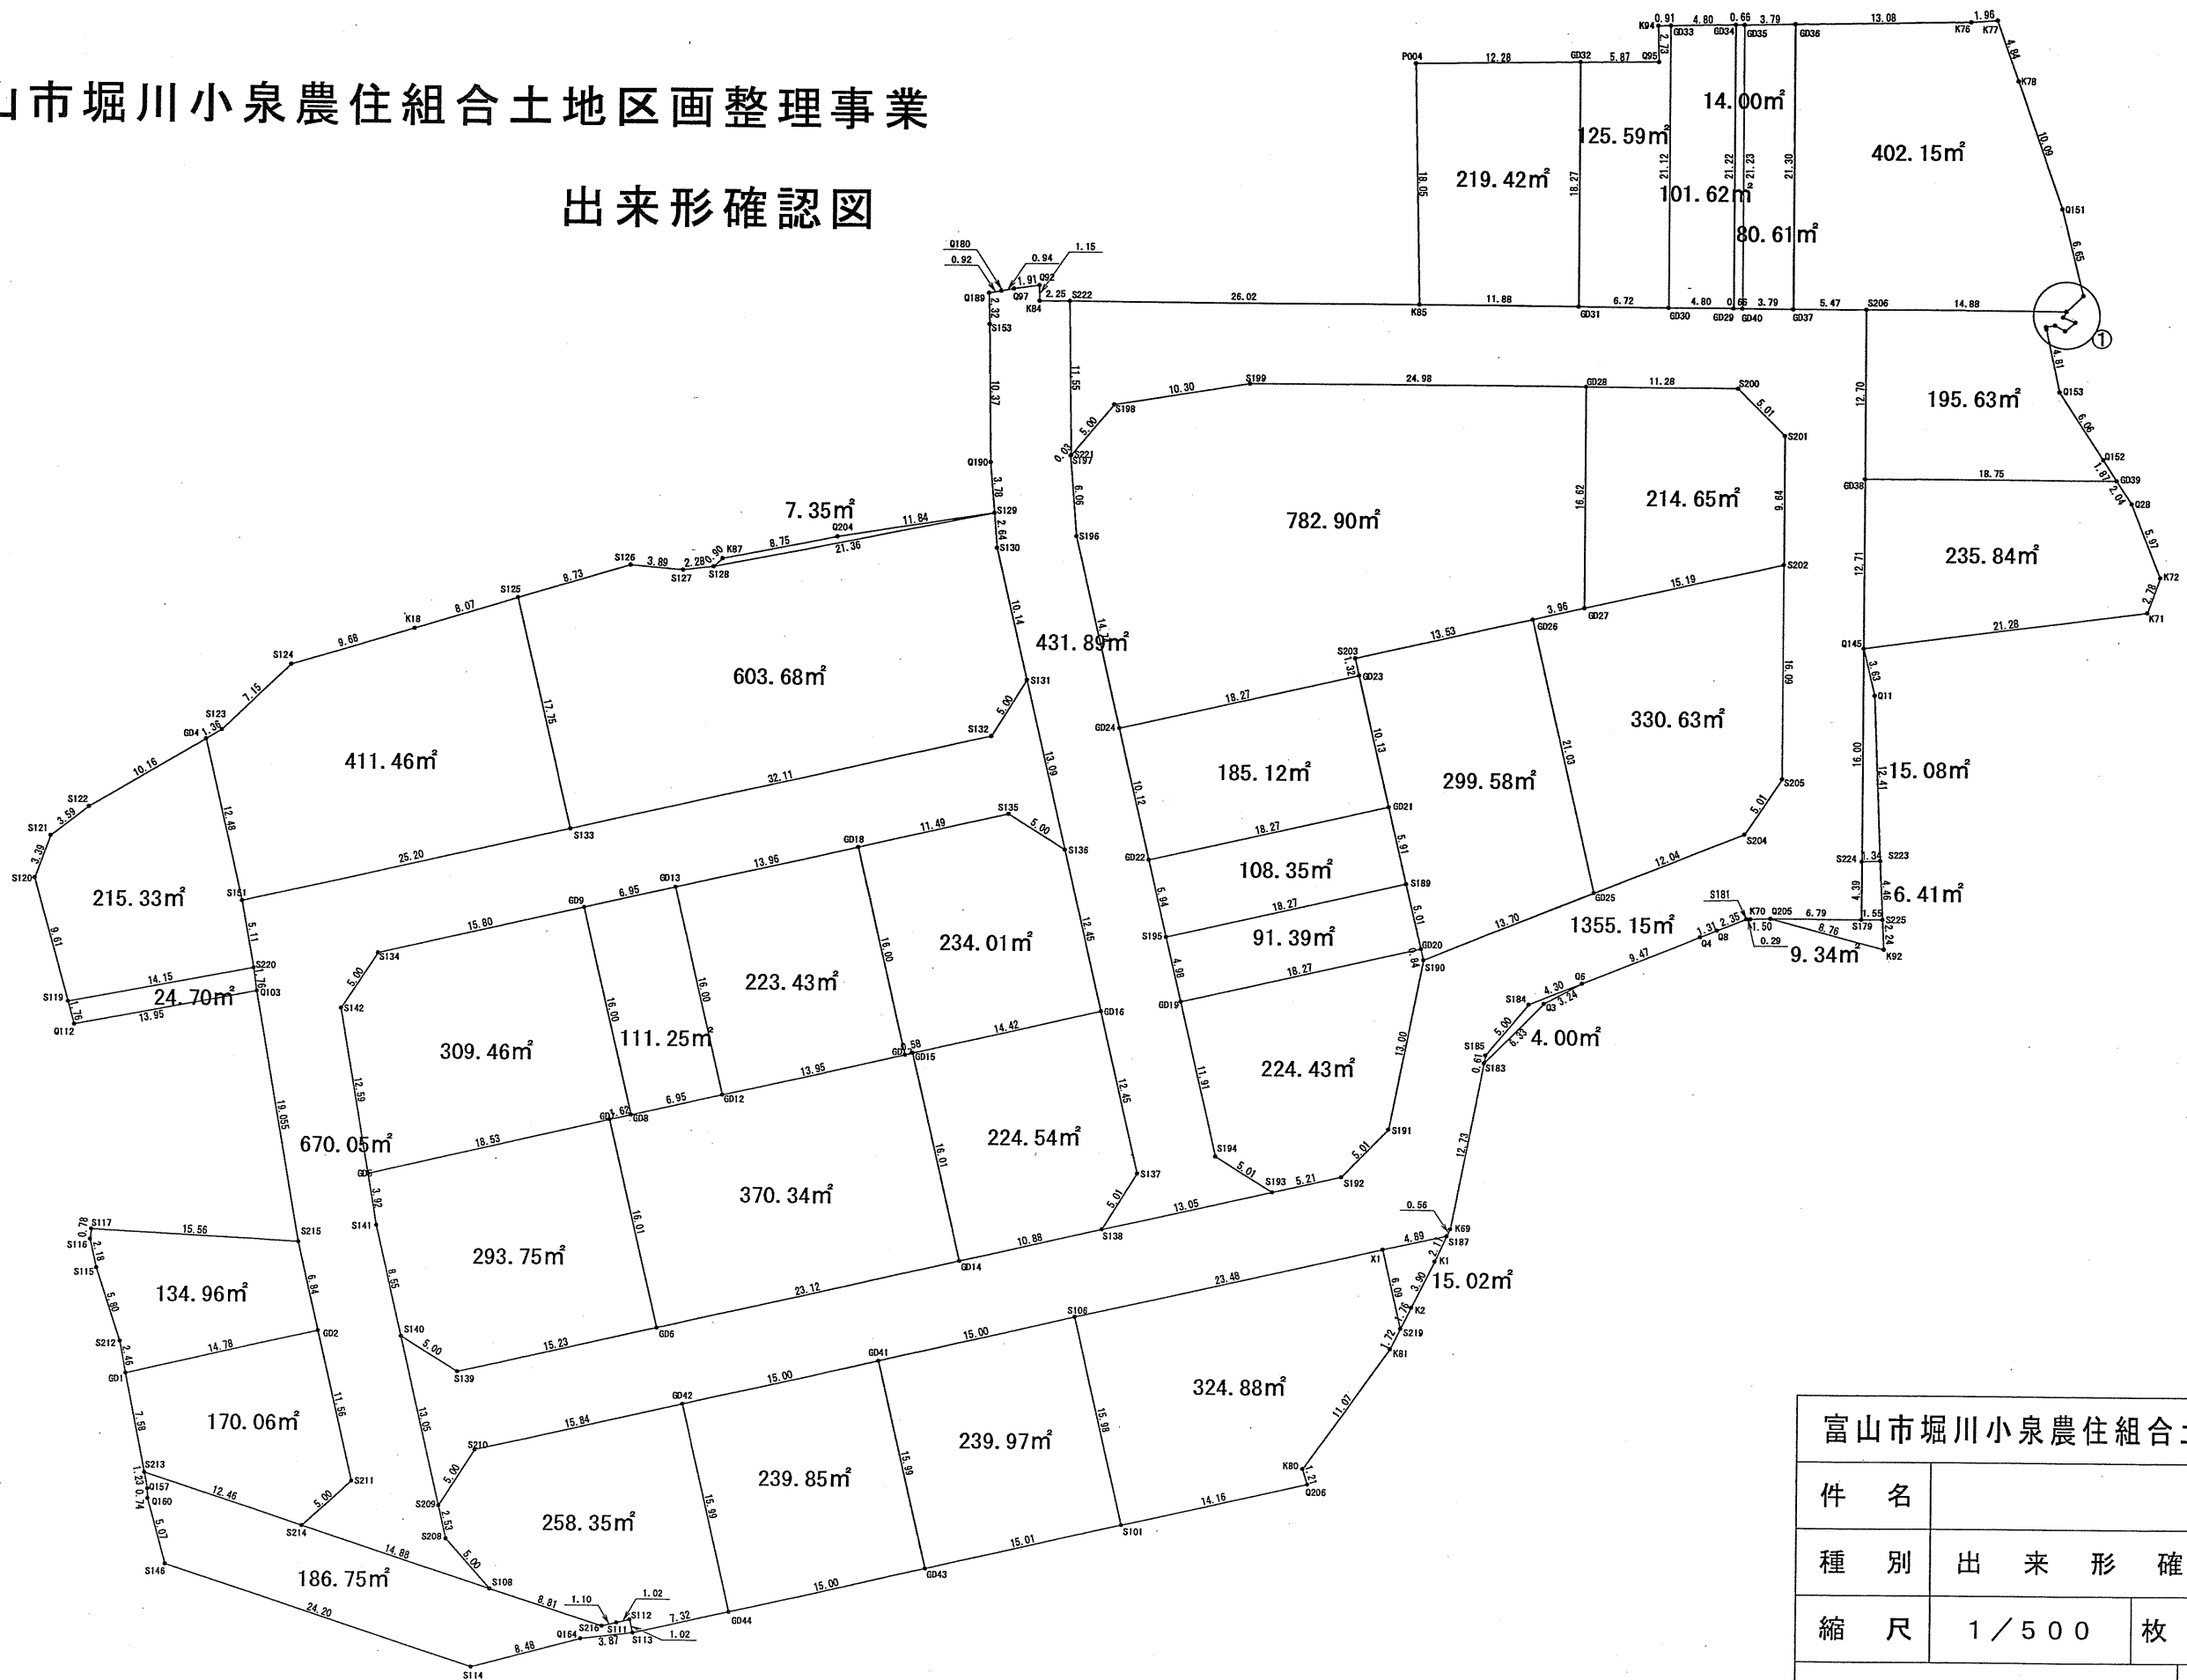

拡大図① 1/100

富山市堀川小泉農住組合土地区画整理事業				
件 名				
種 別	出 来 形 確 認 図			
縮 尺	1 / 5 0 0	枚 数		
平成	年	月	日	図 面
富 山 市 堀 川 小 泉 農 住 組 合				