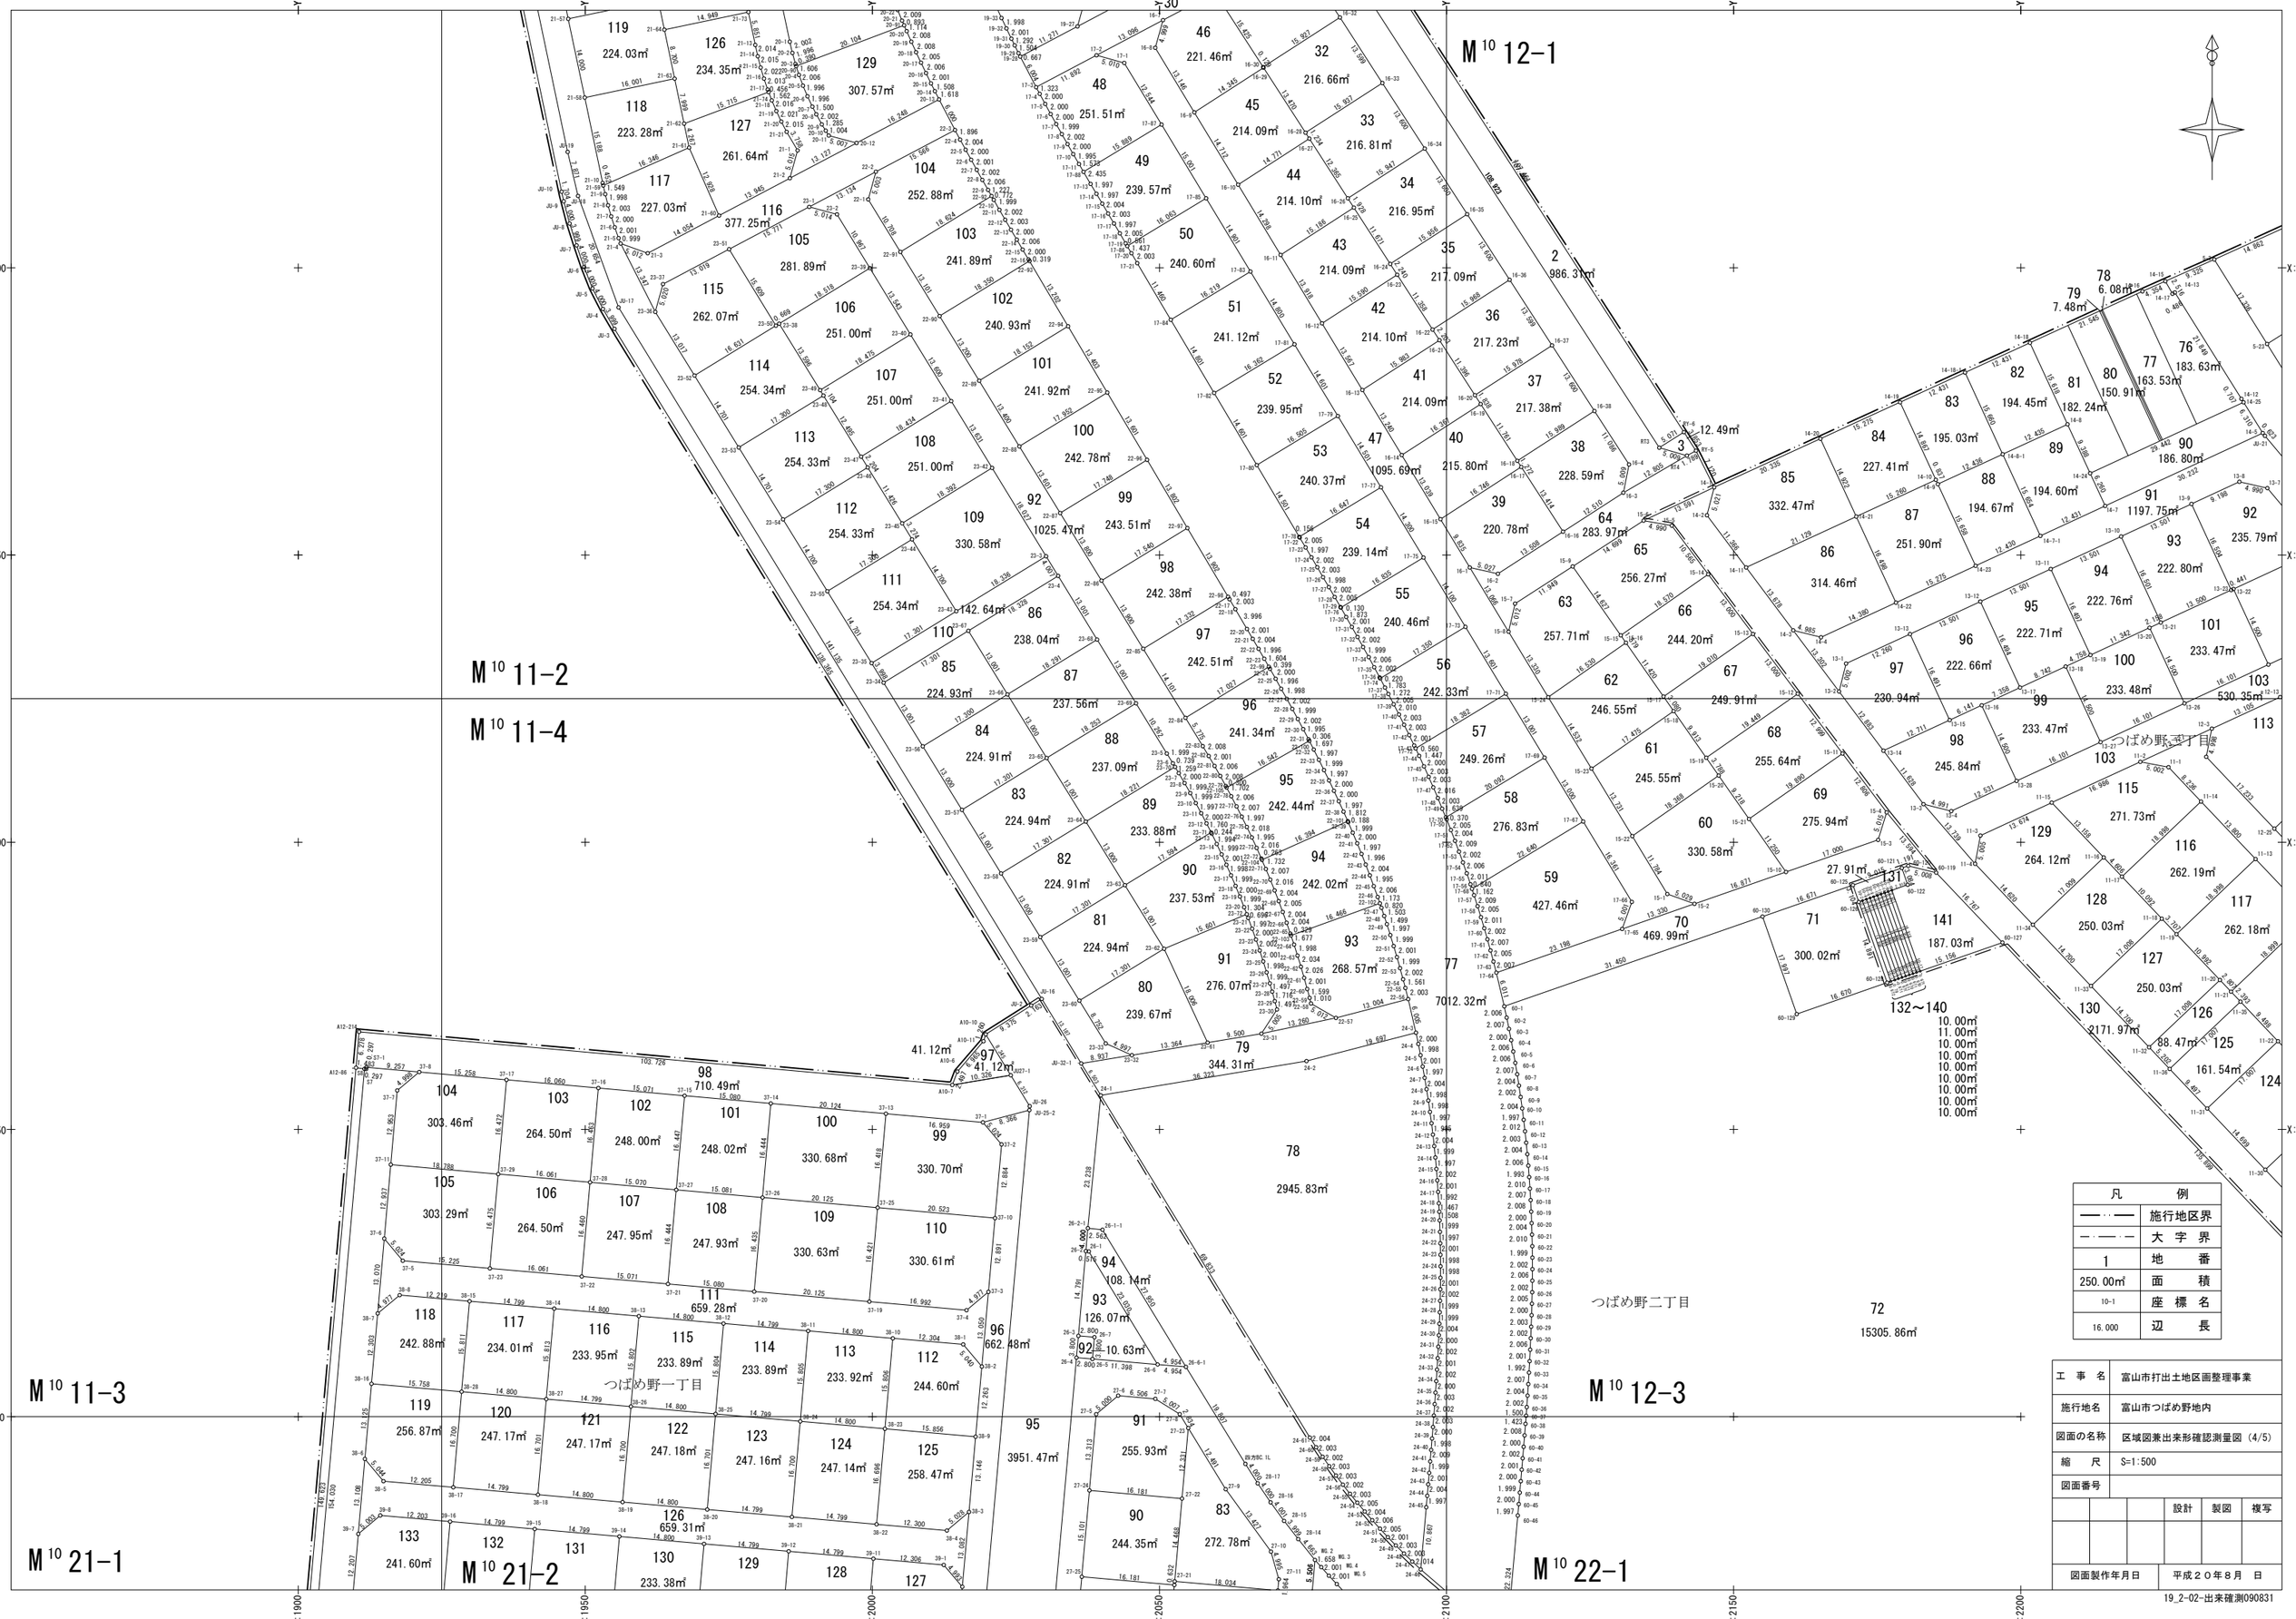

凡	例
━ · · ━	施行地区界
─ · ─ · ─	大 字 界
1	地 番
250.00㎡	面 積
10-1	座 標 名
16.000	辺 長

工 事 名	富山市打出土地区画整理事業
施行地名	富山市つばめ野地内
図面の名称	区域図兼出来形確認測量図 (4/5)
縮 尺	S=1:500
図面番号	

			設計	製図	複写

図面製作年月日	平成２０年８月 日

19_2-02-出来確測090831