富山高岡広域都市計画事業荒川南土地区画整理事業画地出来形確認測量原図　BNo. 8

平成　年　月

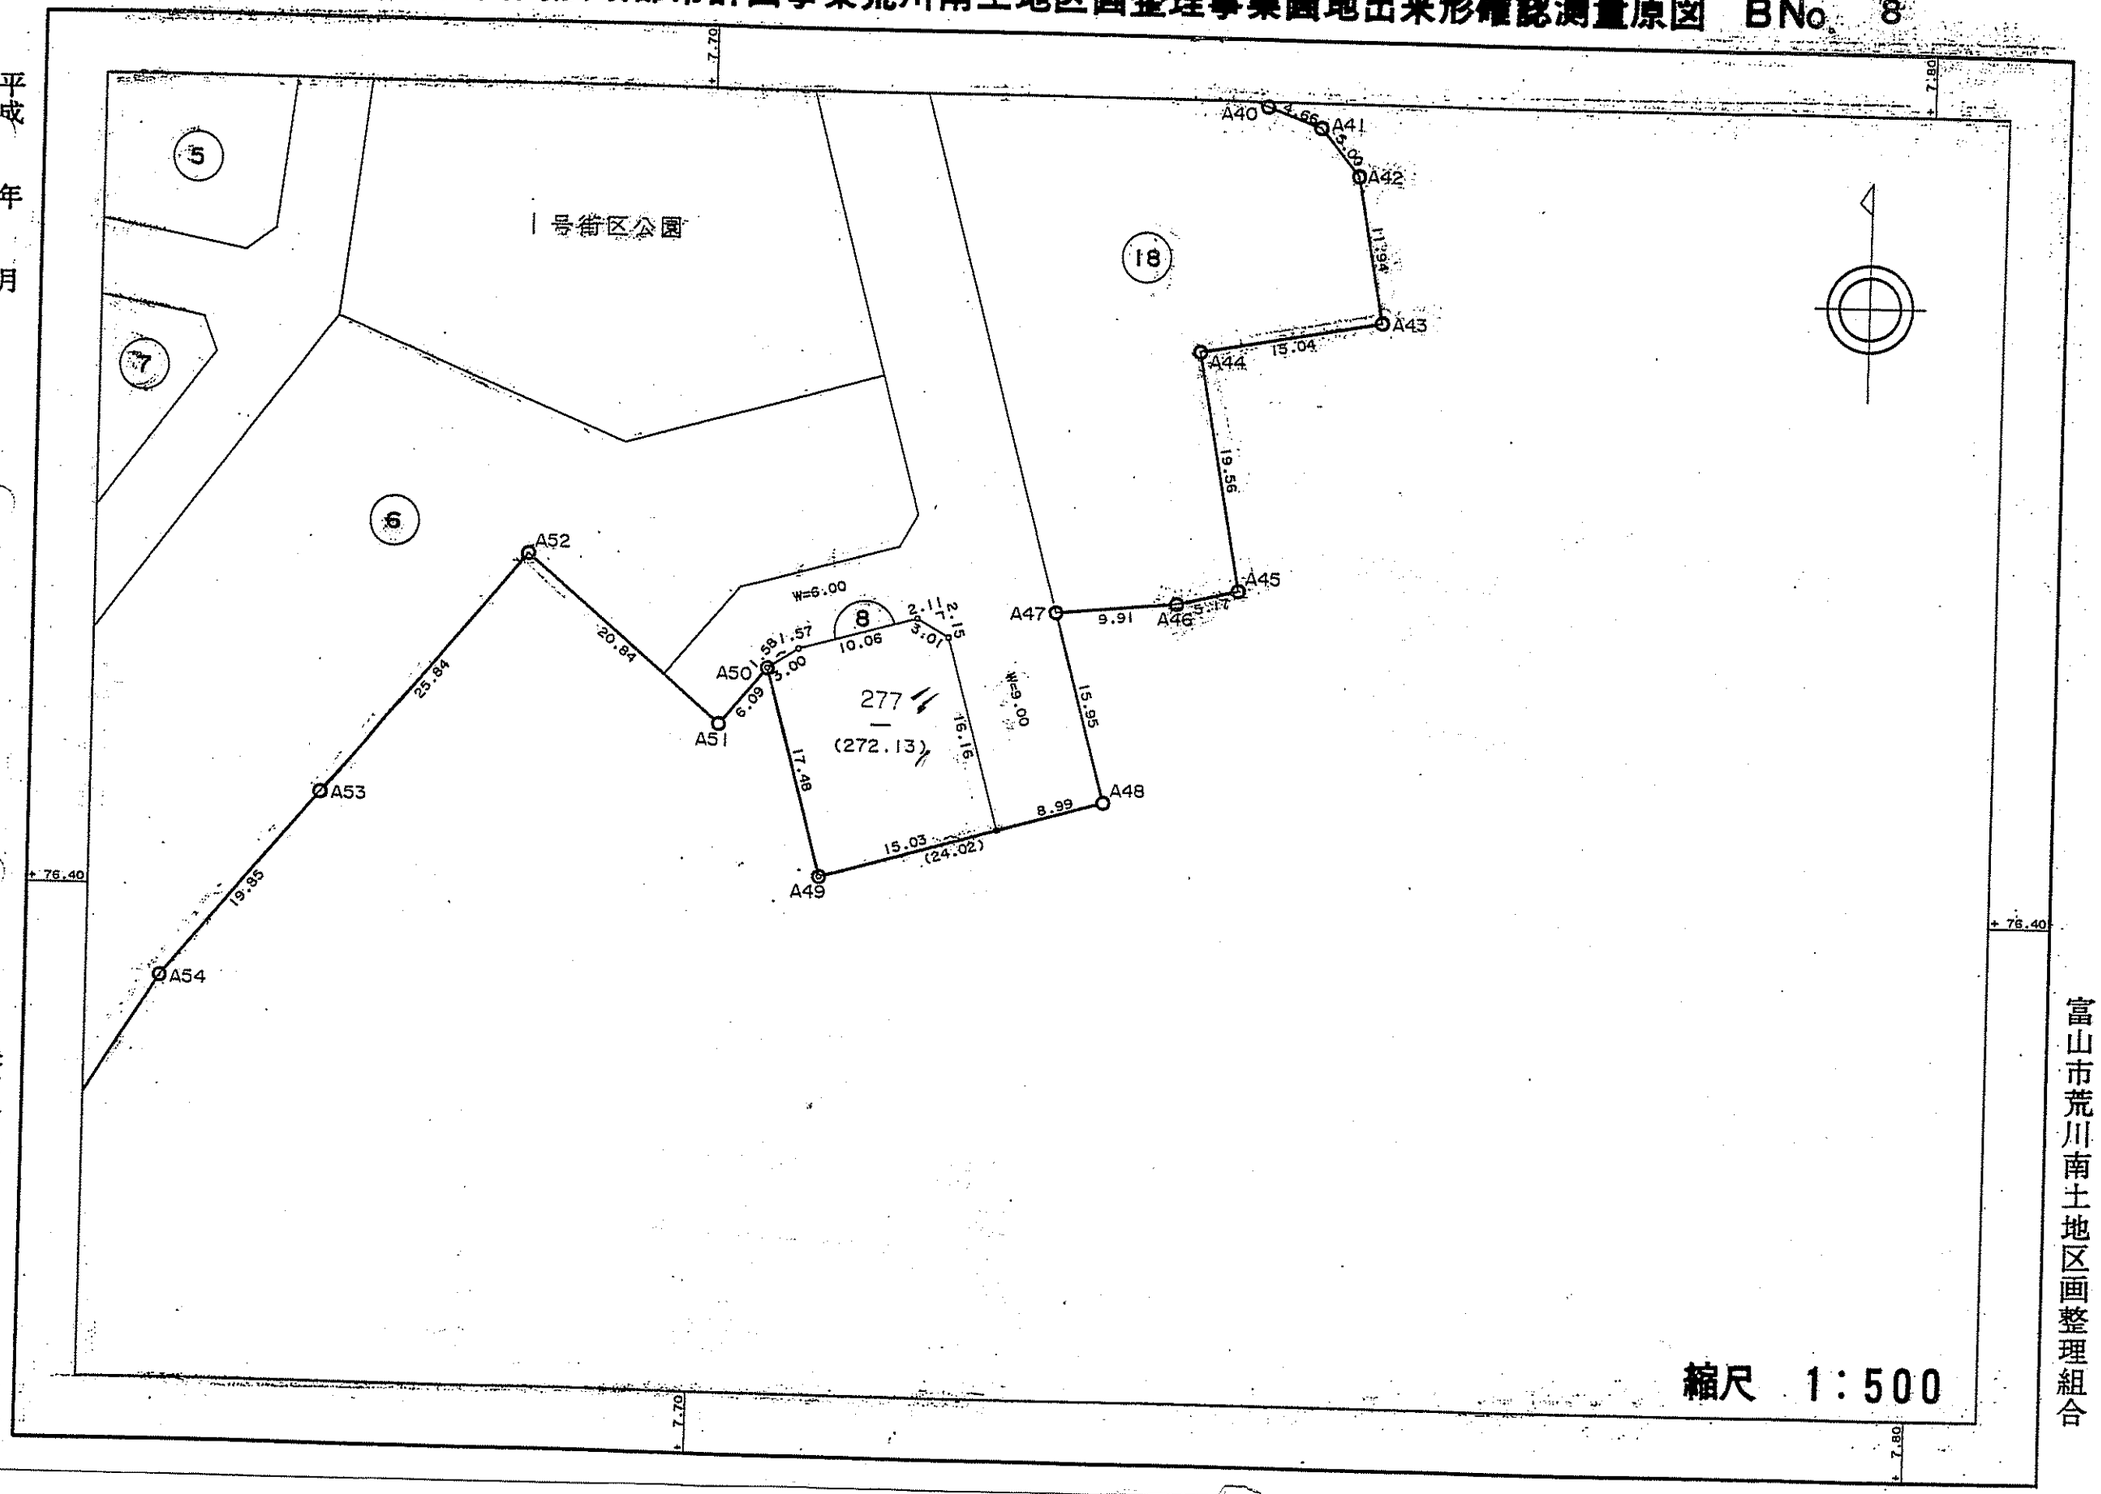

縮尺　1:500

株式会社　サ　ワコン

富山市荒川南土地区画整理組合