富山市藤木東土地区画整理事業　画地出来形確認測量原図　縮尺1：500　BNo．10

平成十九年　三月

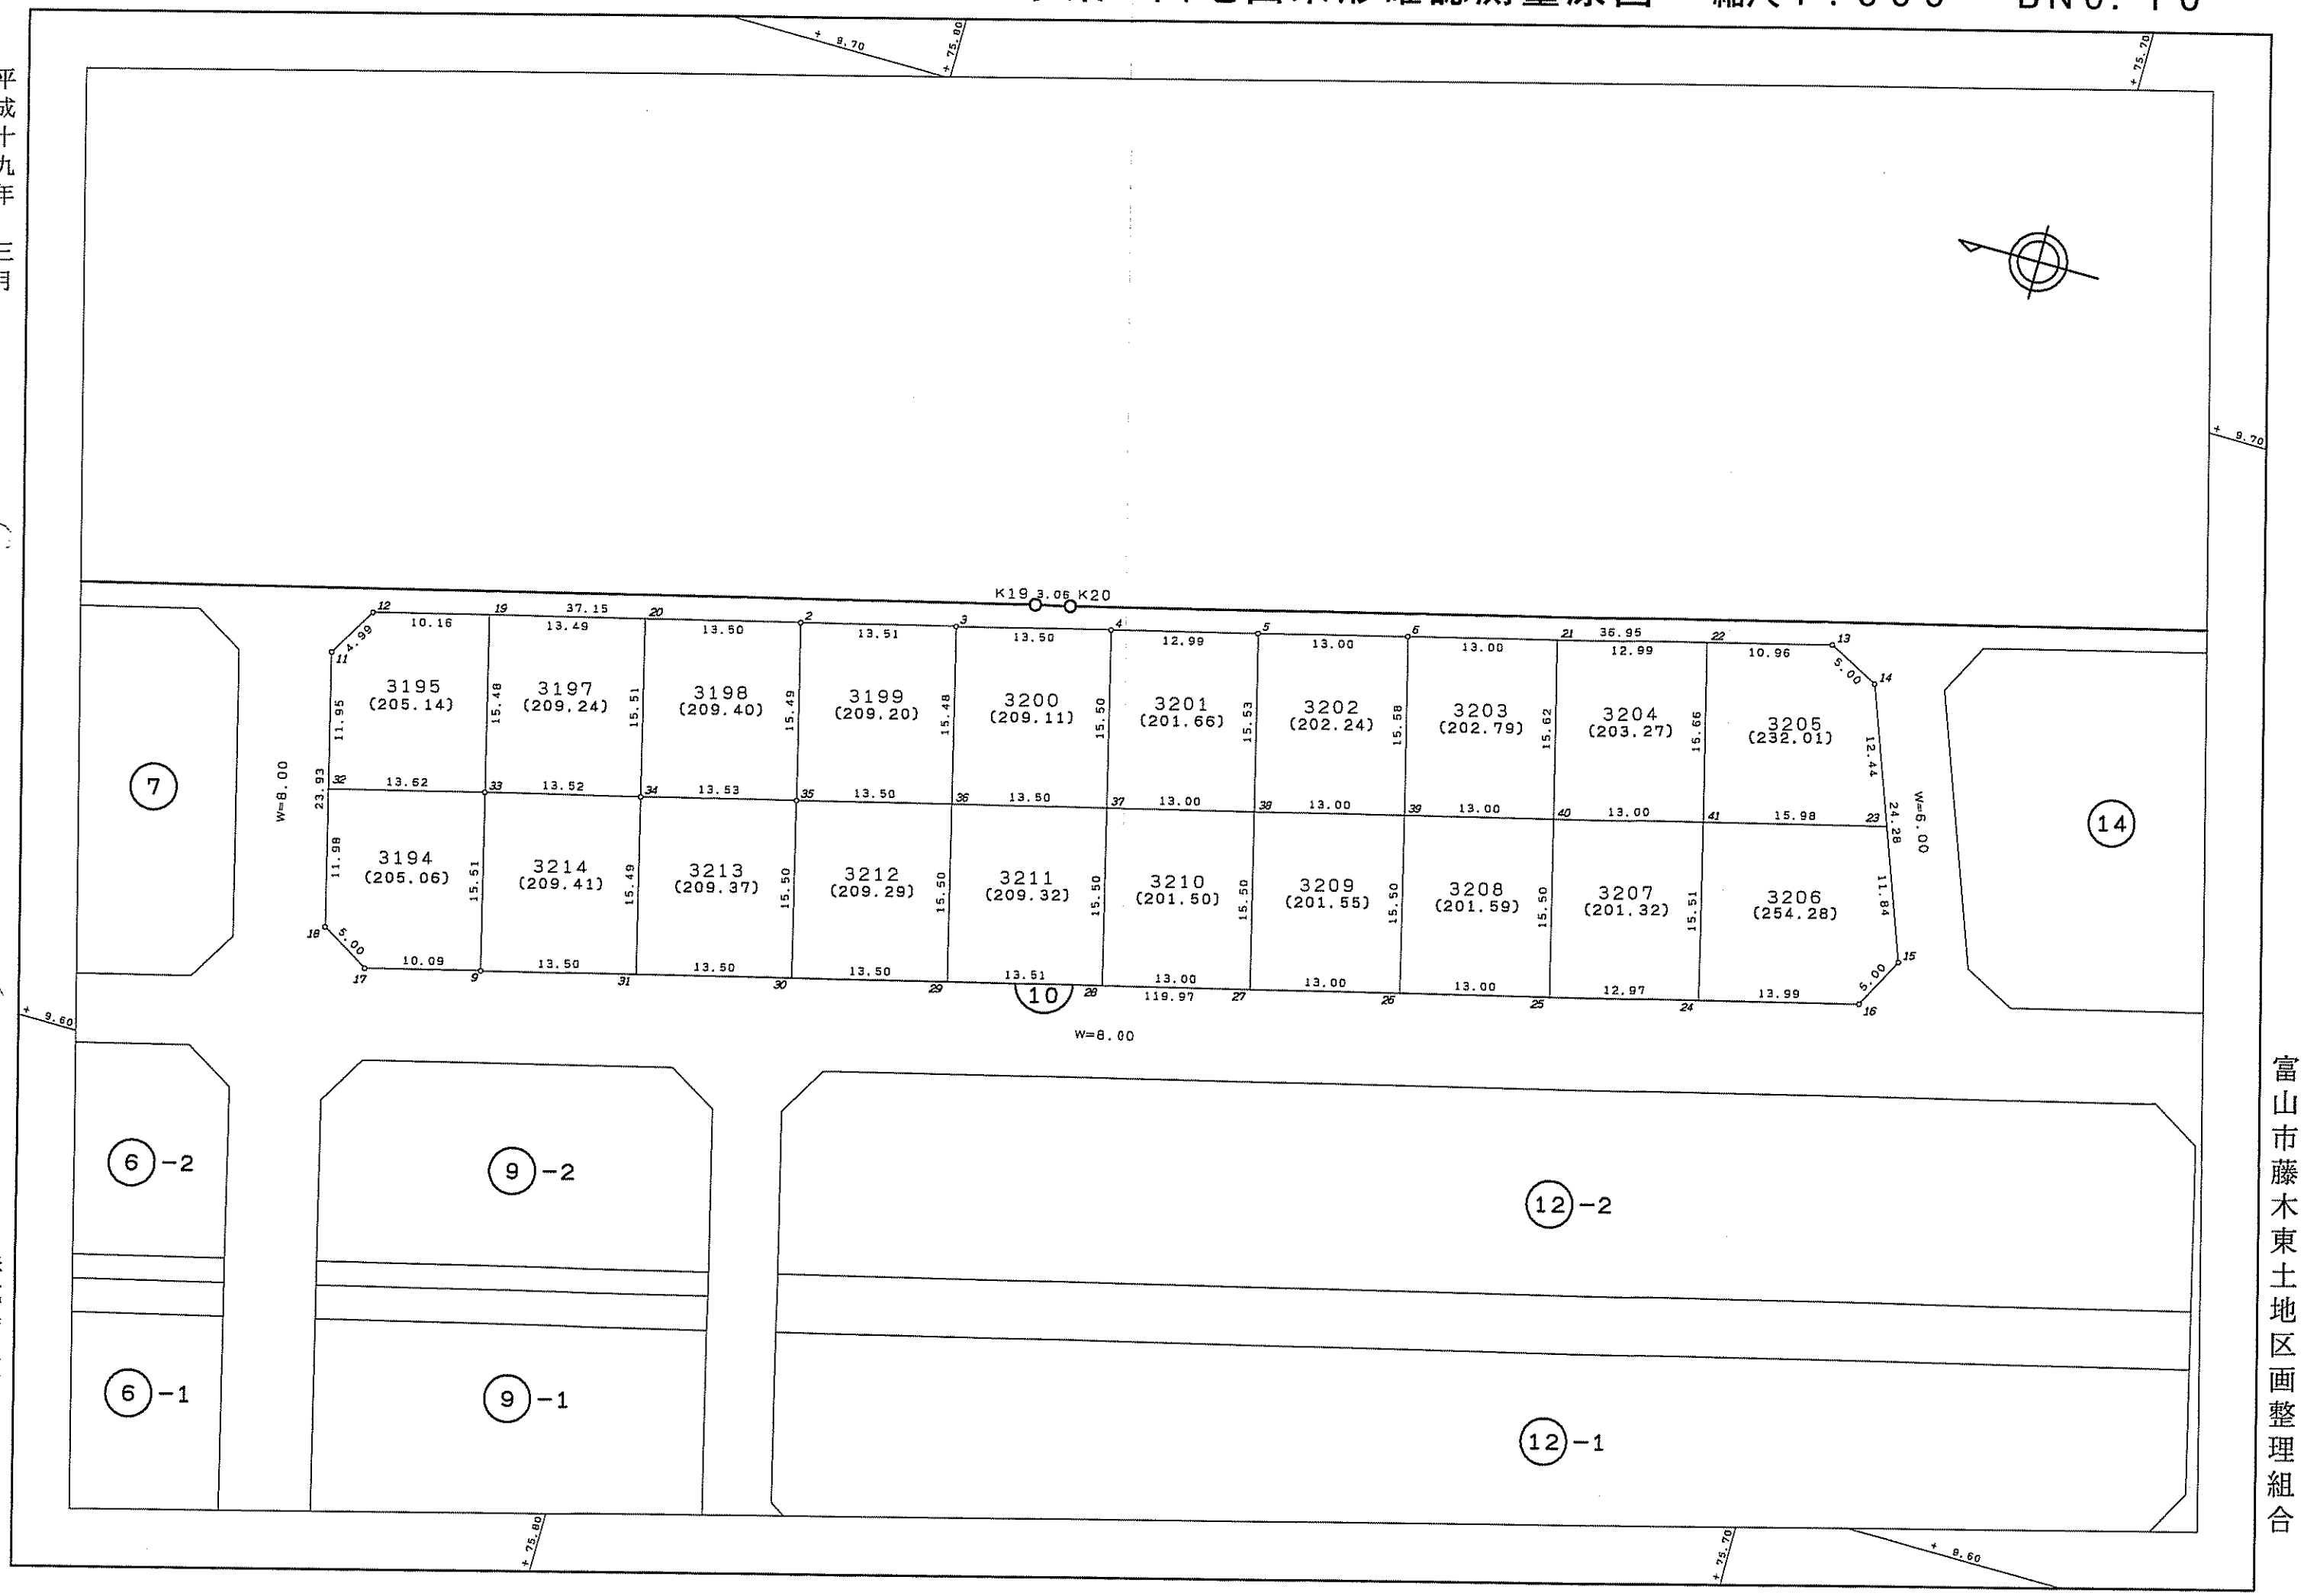

株式会社サンワコン

富山市藤木東土地区画整理組合